



As built

SD = Synlig drager
D = Skjult drager
B = Bærevegg
I = Lysareal i m²
L_T = 0.7 / evt. angitt pr. rom v/romtekst
R = Rømningsvindu
Rn = Radon
TN = Taknedløp

Alle romareal oppgitt i plantegninger er netto golvareal.(NTA)

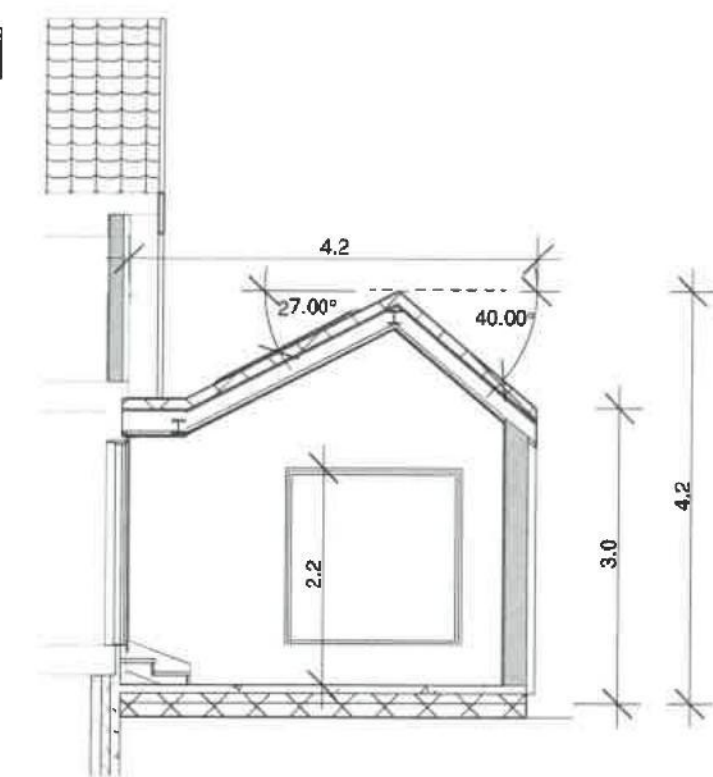


Snitt A-A

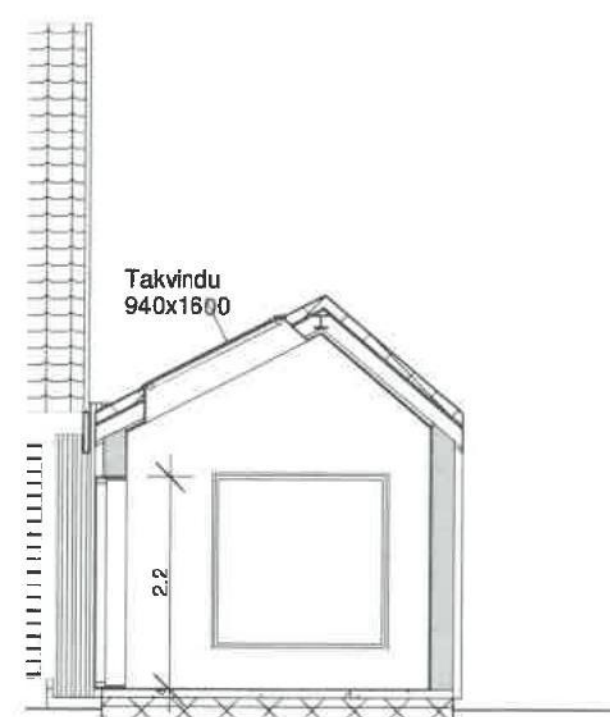

Snitt B-B

Tilbygg/Påbygg/Ombygg:
Alle mål må kontrollmåles både for prosjektering
og utførelse på byggeplass av utførende byggefirma.

Denne tegning er i målestokk 1:100 og kan ikke benyttes som arbeidstegninger.
Den kan heller ikke brukes som underlag for bestilling av varer, som f.eks. skråvinduer.
All videre bruk uten etterfølgende 1:50 arb. tegning skjer dermed på eget ansvar.

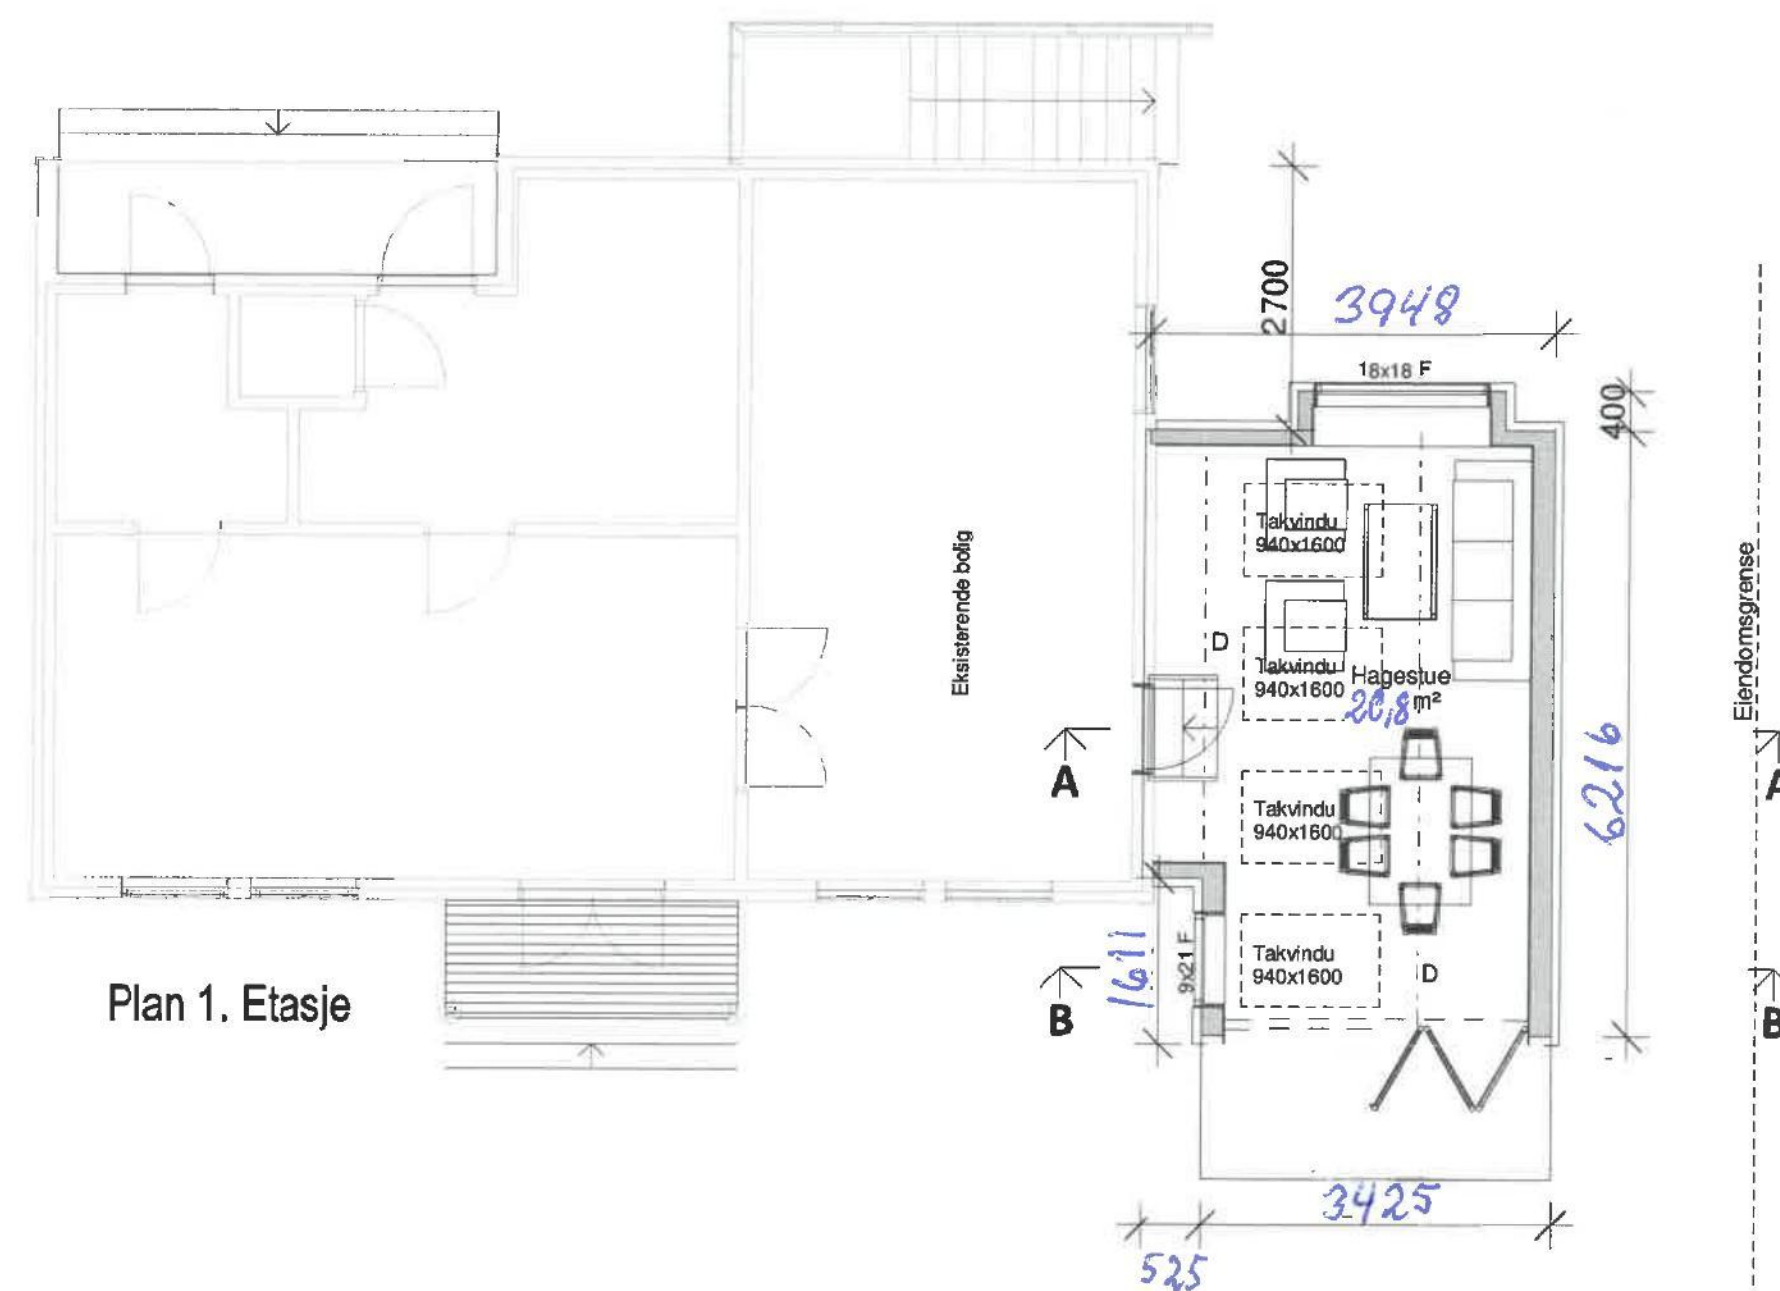

Plan 1. Etasje

Plan, Snitt

Rev. 27.12.2023 / FKB

Tilbygg Hagestue	Tiltakshaver: Borgenvik		Rev:	ARKITEKTKONTORET <i>med rim for bevisning</i> IHT www.iht.no
	Byggeplass: Sørbøgeilen 48		Format: A3	
	Kommune: Sandnes		B.nr: 72	
	G.nr: 45		Type: BM	
	Tegn: KW	Arkitekt: Karsten Wiik		
	Dato: 09.03.20	Tegn.nr.: A3_BM_101		
	Skala: 1:100	Prosjekt.nr.: 8240		
Tegningen må verken helt eller delvis kopieres eller benyttes ved utførelse av arbeider som ARKITEKTKONTORET IHT AS ikke medvirker				

Tegningen må verken helt eller delvis kopieres eller benyttes ved utførelse av arbeider som ARKITEKTKONTORET IHT AS ikke medvirker i.