


As built.



Tilbygg/hagestue

Fasade Øst

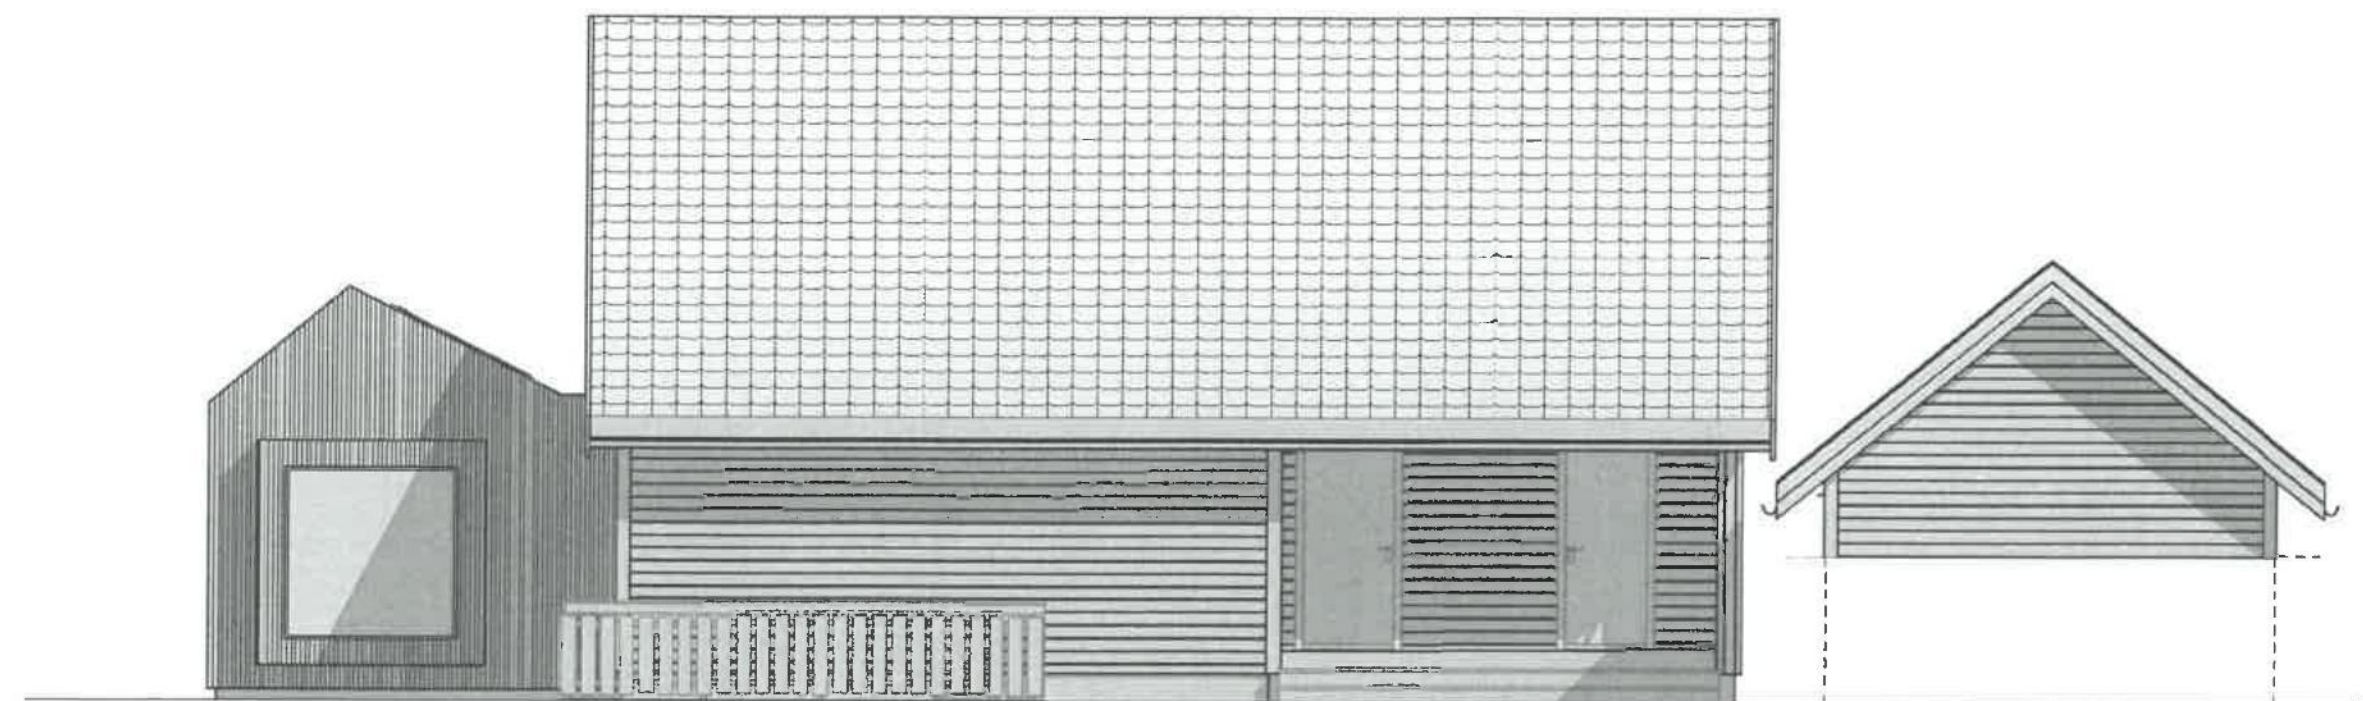

Fasade Nord

Fasade

Tilbygg Hagestue	Tiltakshaver: Borgenvik		Rev:	ARKITEKTKONTORET <i>med rom for begeistning</i> IHT www.iht.no	
	Byggeplass: Sørbøgeilen 48		Format: A3		
	Kommune: Sandnes		G.nr: 45		B.nr: 72
	Tegn: KW	Arkitekt: Karsten Wiik	Type: BM		
	Dato: 09.03.20	Tegn.nr.: A3_BM_302			
	Skala: 1:100	Prosjekt.nr.: 8240			
Tegningen må verken helt eller delvis kopieres eller benyttes ved utførelse av arbeider som ARKITEKTKONTORET IHT AS ikke medvirker i.					