


Klinkhammarvegen 2

2. Etg.

Som bygget 2016

58 m² BRA TOT

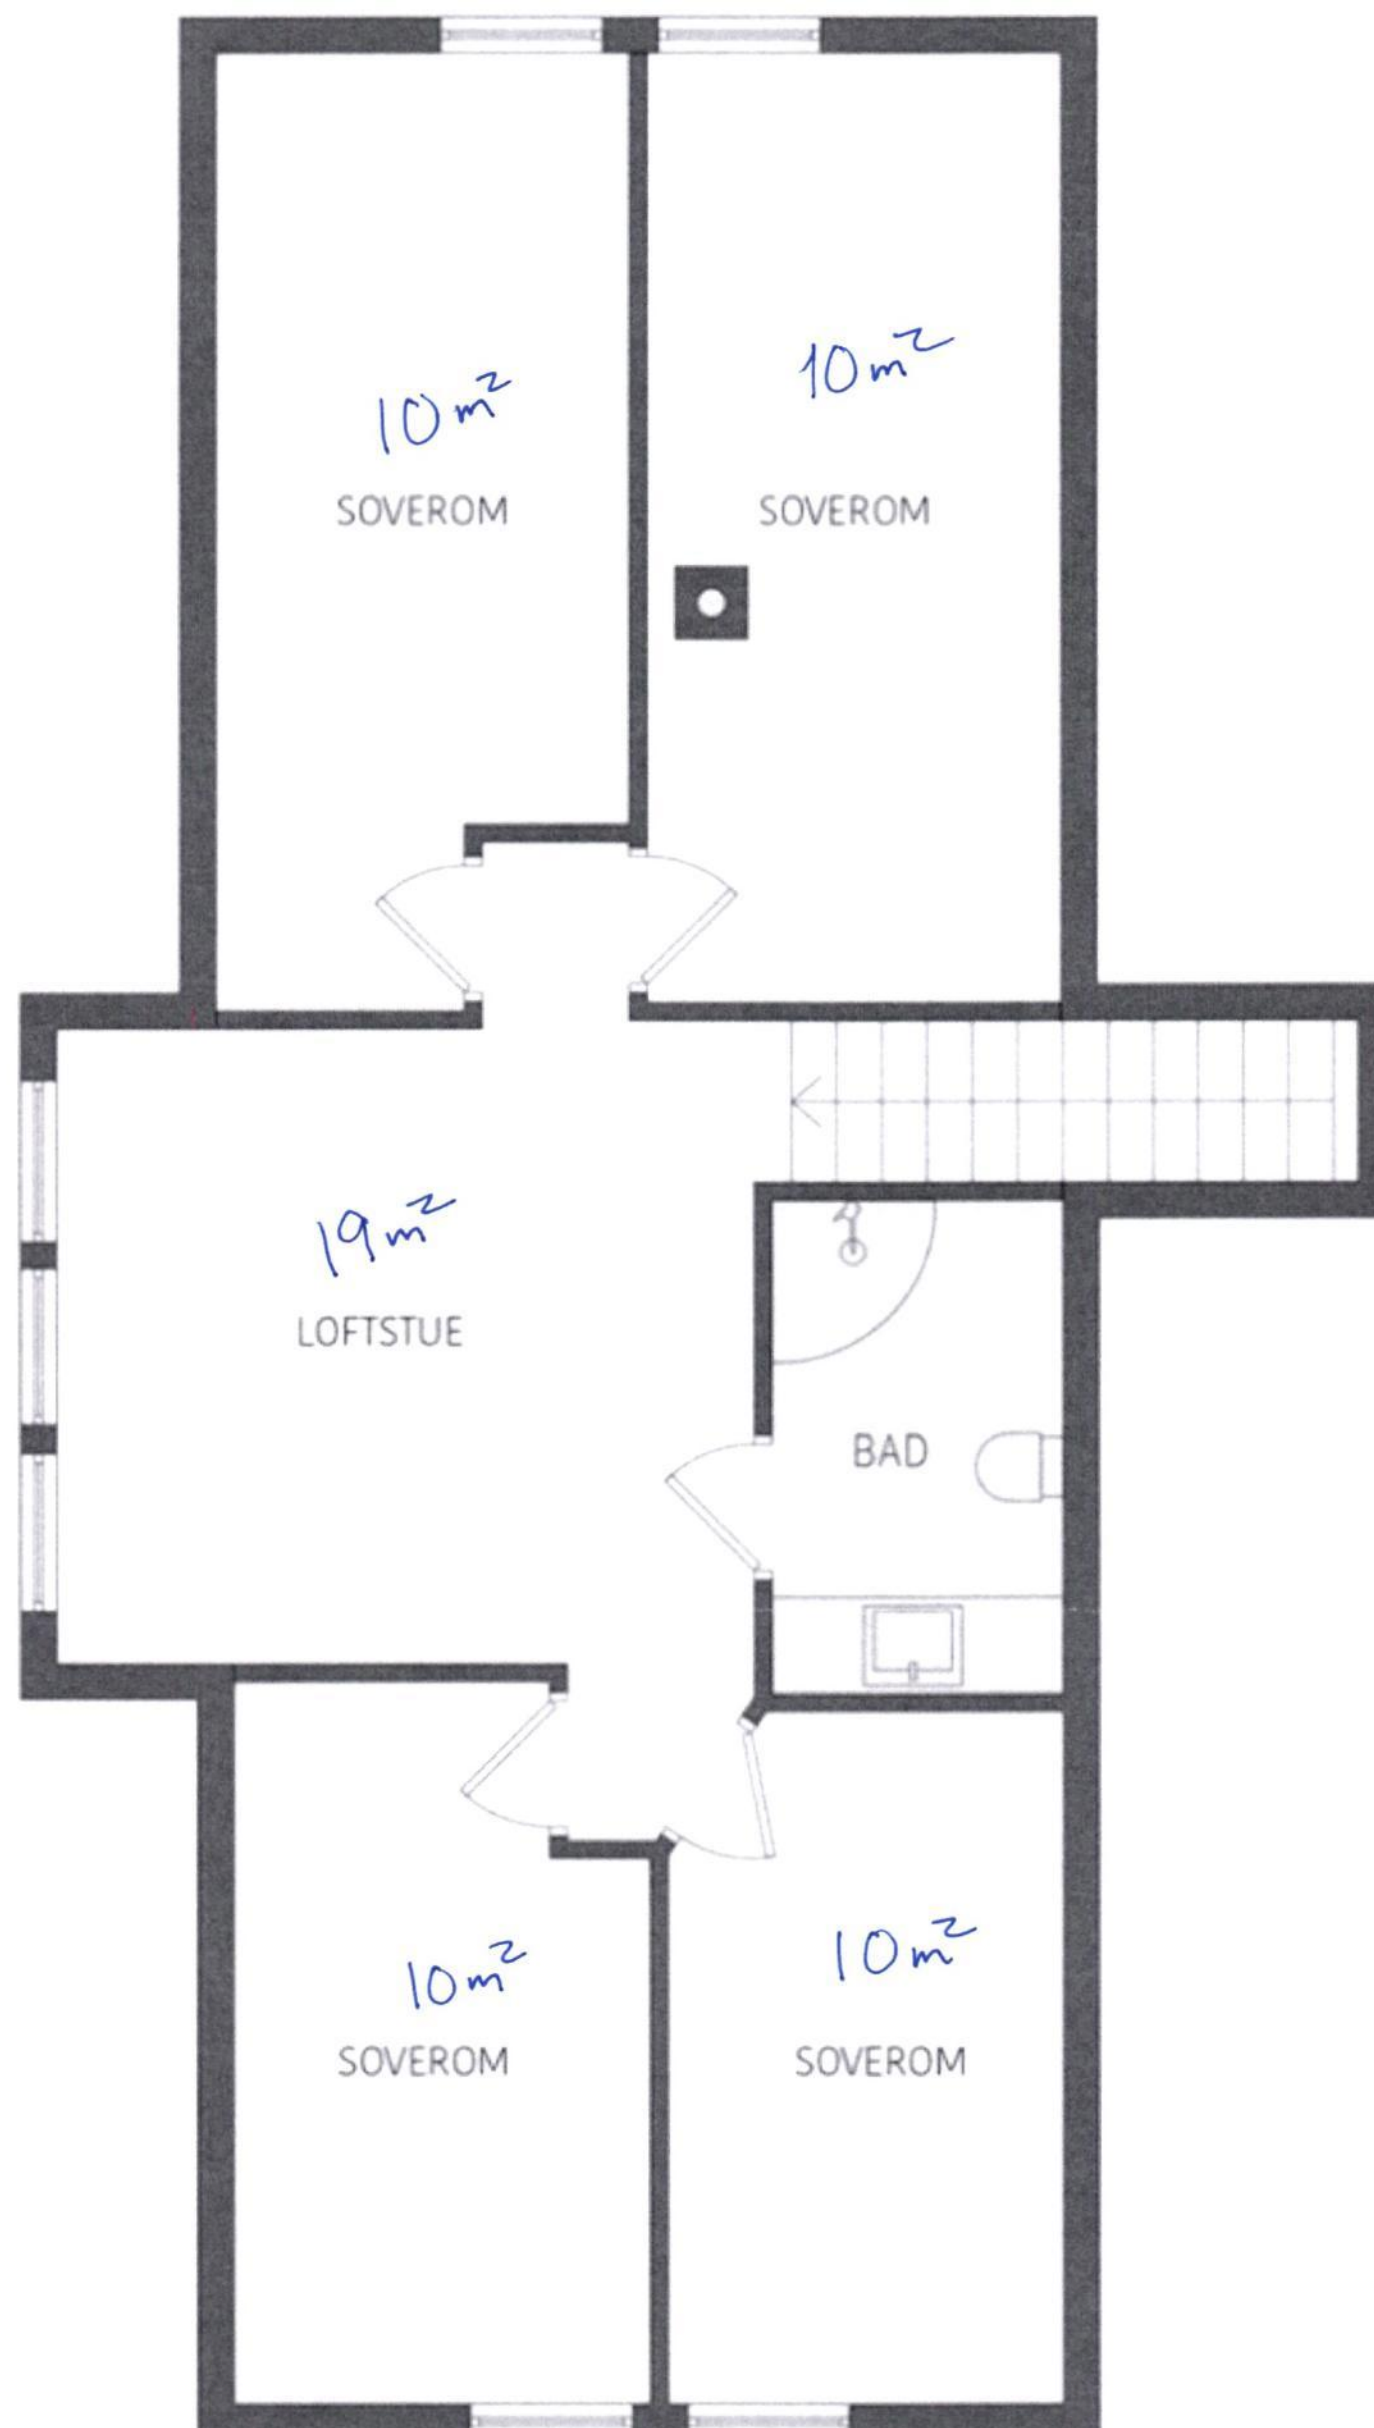

Illustrasjonen er ikke en teknisk tegning,
avvik kan forekomme.

Hilsen Geir Rasmussen

28. sep. 2023 kl. 14:32 skrev Geir Rasmussen <grasmu@me.com>:

Hilsen Geir Rasmussen

Videresendt melding: