


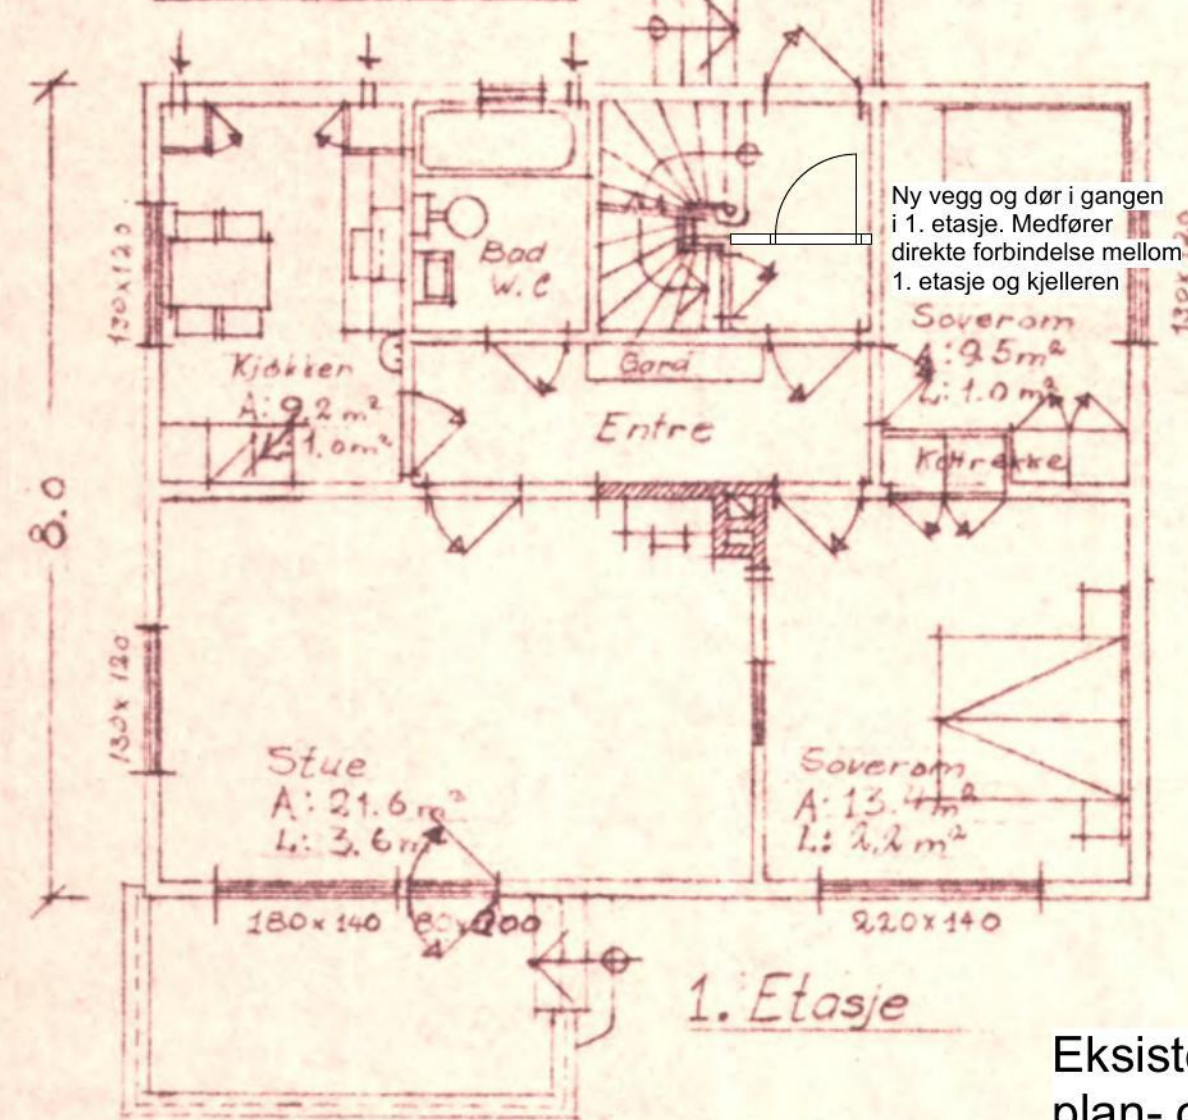
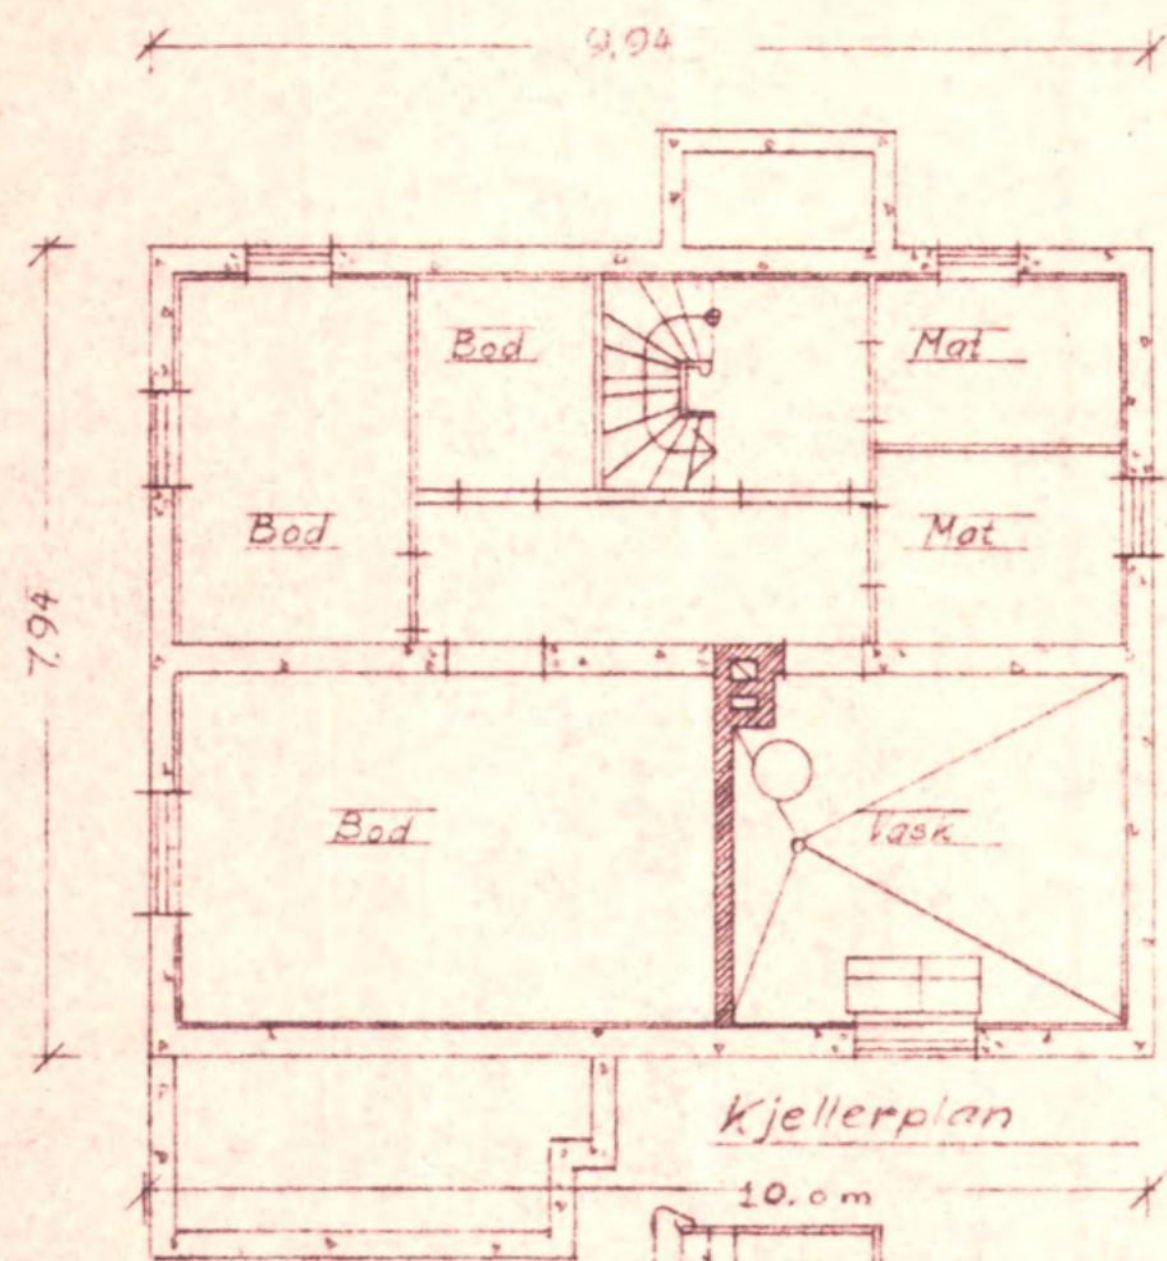


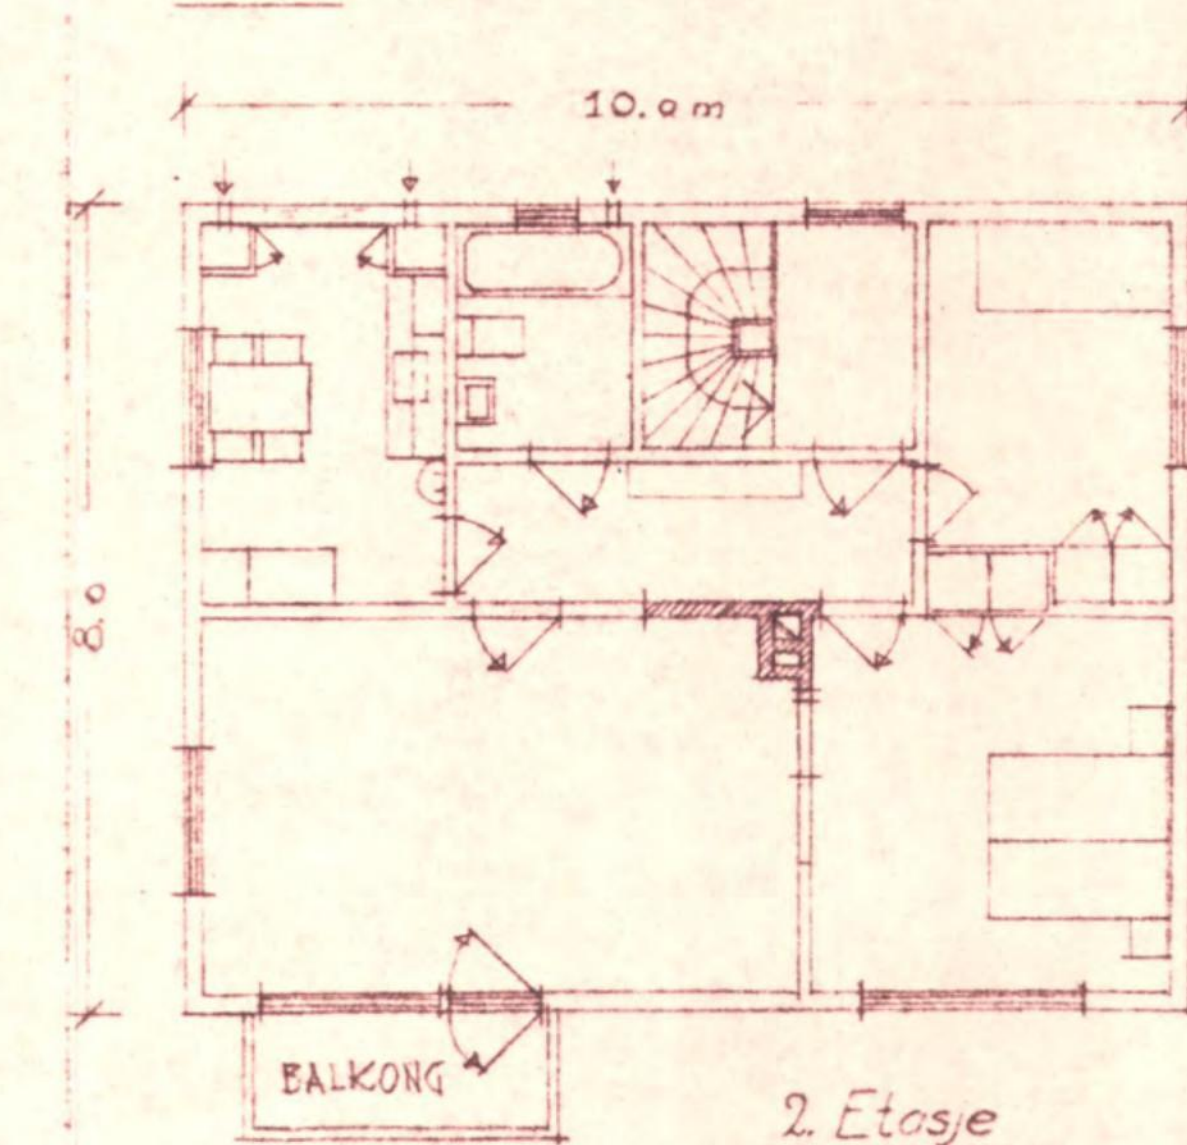

Eksisterende plan- og snittegning
Mål 1:100

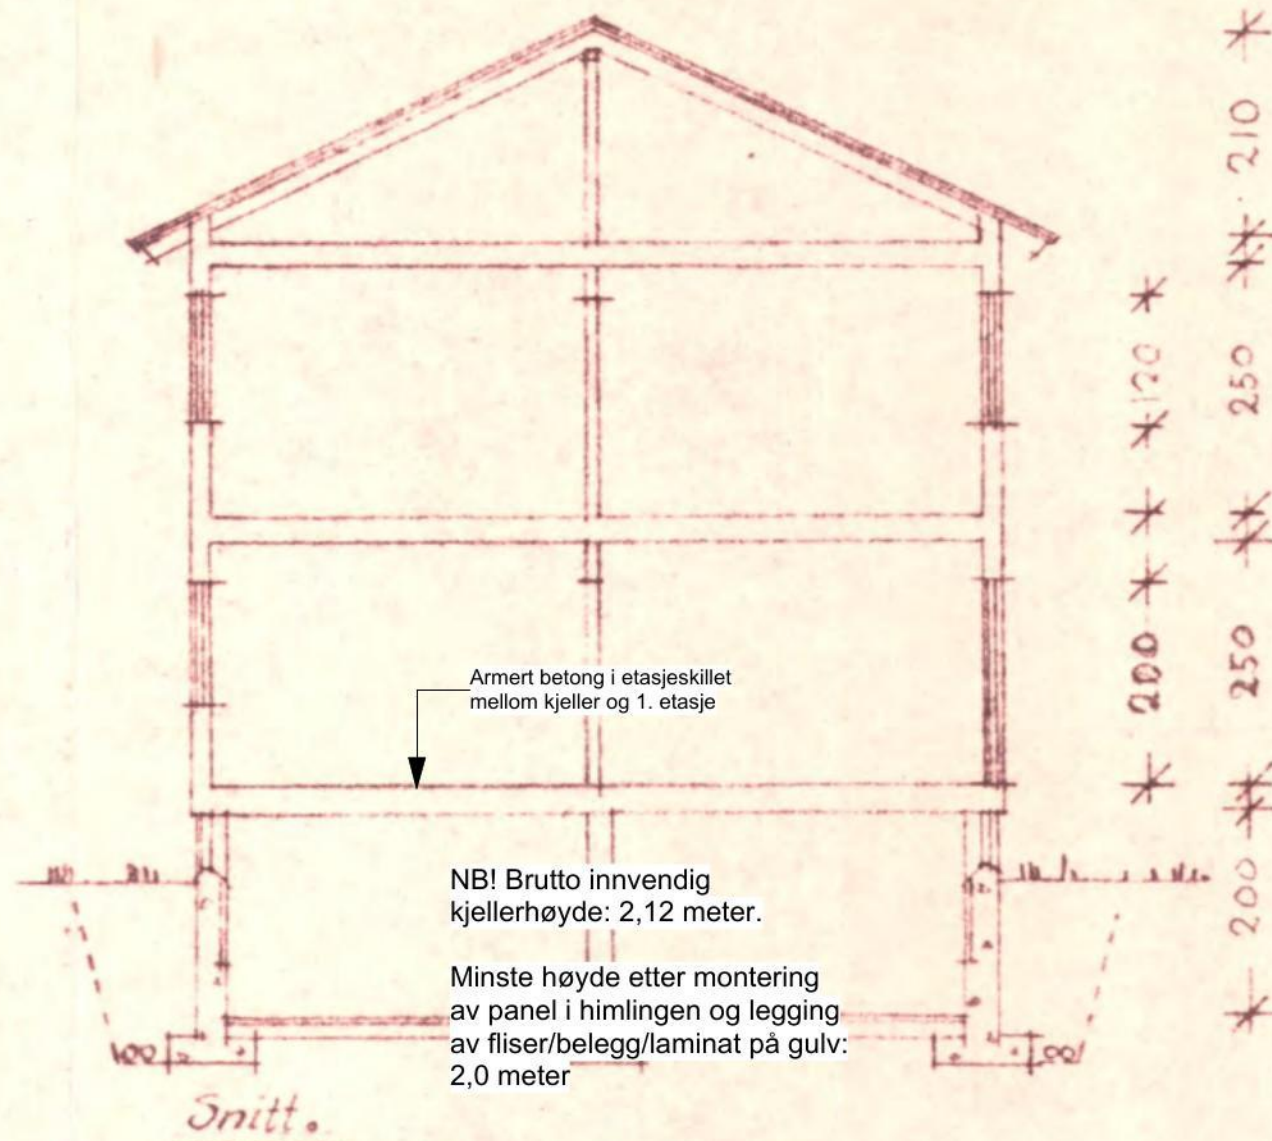

NB! Alle mål må kontrolleres på plassen!

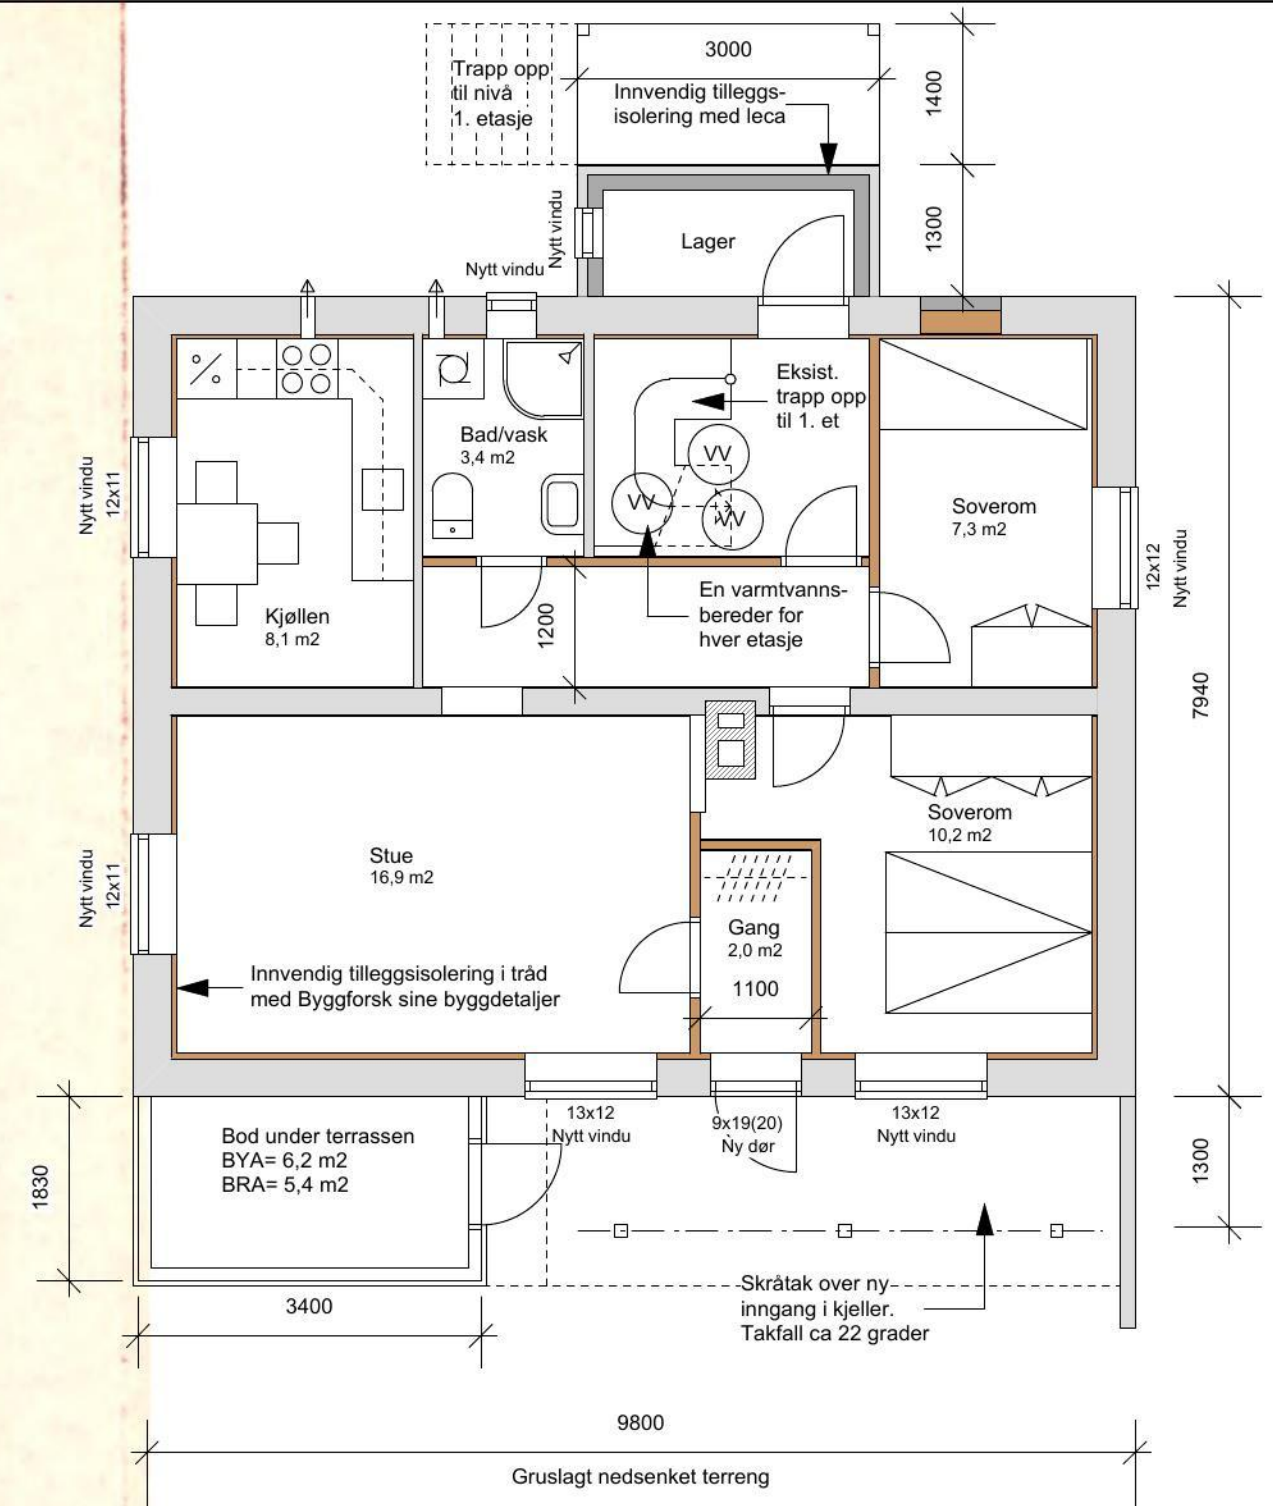

Kjellerplan etter
bruksendring
Mål 1:100

BYA bod: 6,2 m², BRA bod: 5,4 m²
BYA takoverbygg inngang: 7,6 m²
BYA kjeller: 75,9 m²
BRA kjeller: 64,4 m²

AS-built. Carporten er fjernet. Oppført bod under en redusert terrasse i 1. et.			18 - 12 - 23	ØN
Ny vegg og dør i gangen i 1. etasje. Flytte carporten 2,5 m mot syd			16 - 12 - 20	ØN
Revideringen gjelder:			Dato:	Rev. av:
Eiendom: Snekkerstubbakken 18	Gnr/bnr: 1049/419	Kommune: Sarpsborg	Målestokk: 1 : 100 1 : 500	Arkiv nr. 4-19
Eiere: Ann Charlott og Harald Engh				
Adresse: Strømmesåsen 5, 1735 Varteig			Antall bl. 4	Bl.nr. 1
Oppdrag: Ombygging av kjeller til leilighet med intern forbindelse				
Ø. Nordberg Byggprosjektering Bruseveien 14, 1738 Borgenhaugen Mobil: 48287363. E-post: onordber@online.no			Dato: 11 - 11 - 19	
			Ark.: Eiere, ØN	Tegn.: ØN
Denne tegningen skal ikke kopieres av andre uten godkjenning av Ø. Nordberg				