






Nord

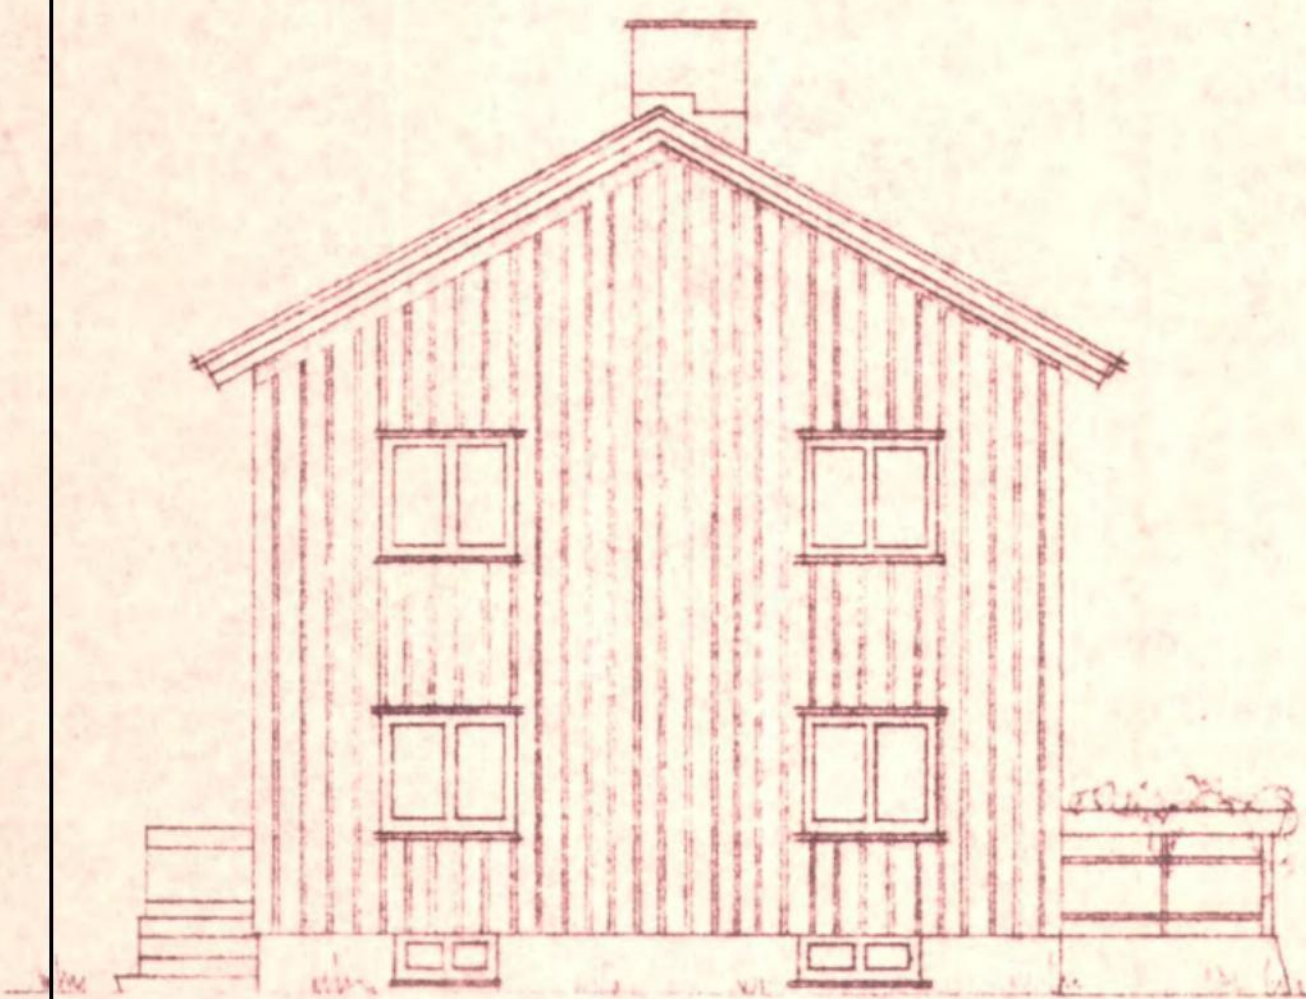

Syd

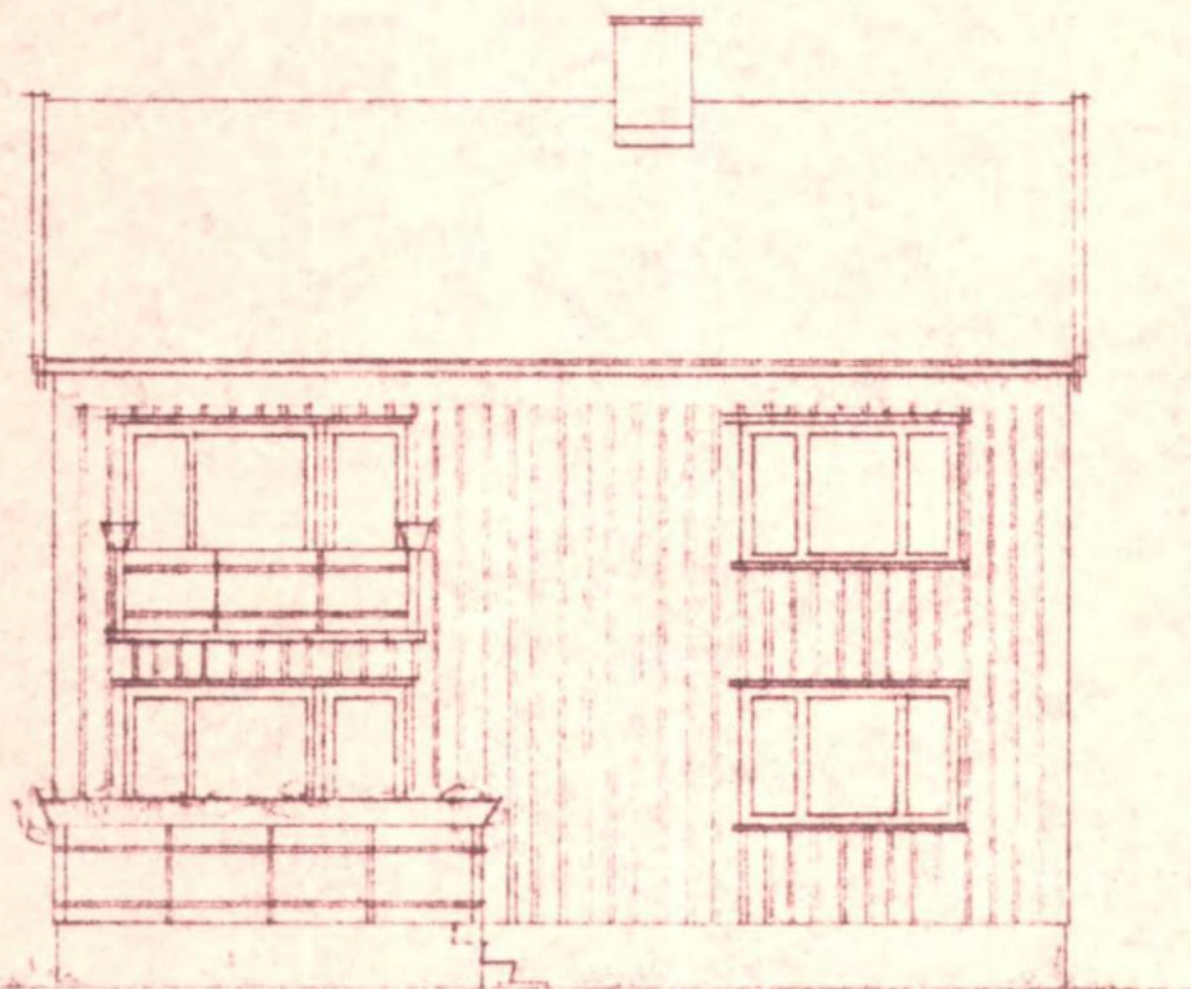

Vest

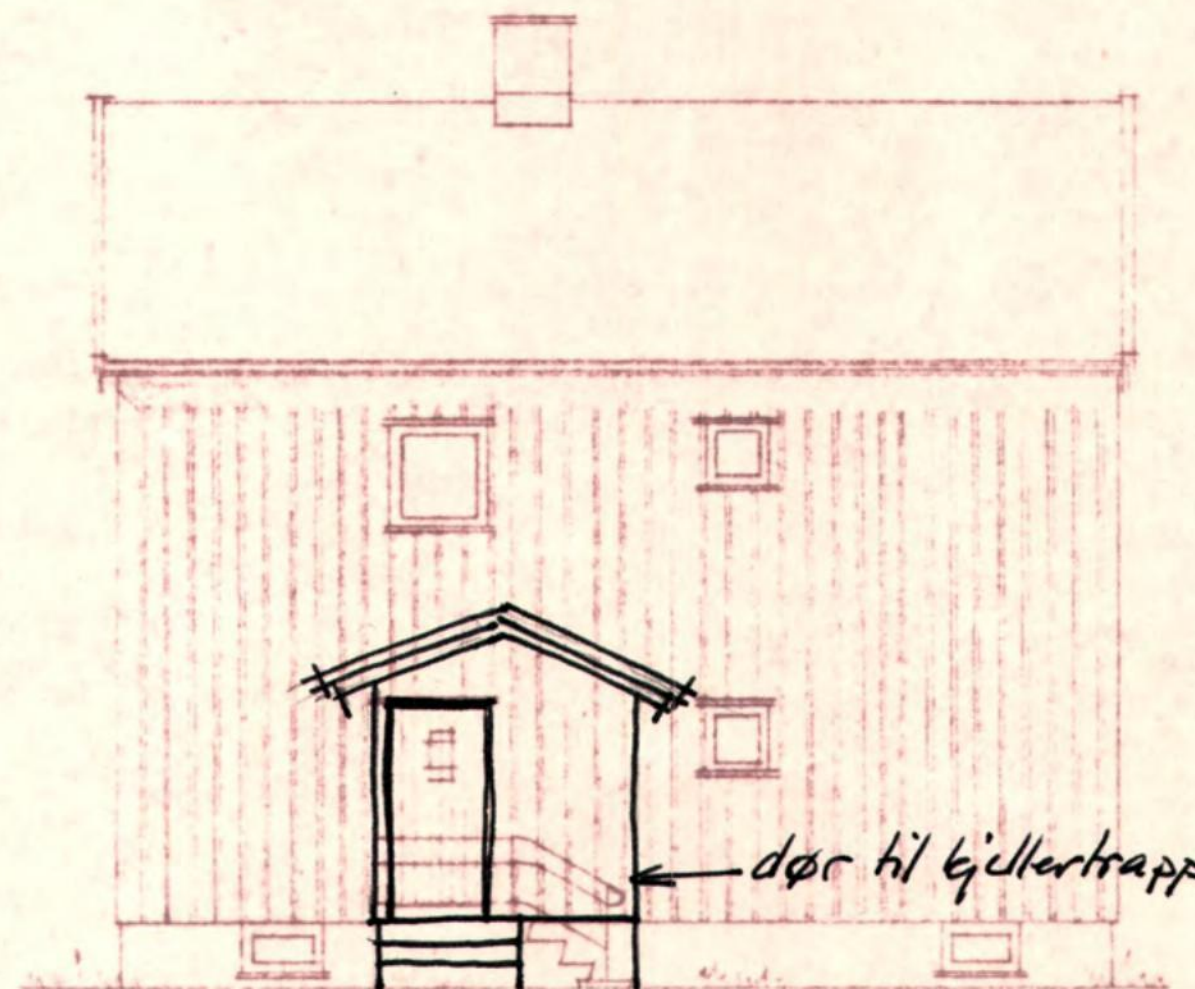

Nytt inngangsparti o.k. Øst

3.5. 82
Y.B.

Statens distriktsarkitekt for Østfold
T. Narve Lunde
Fredriksstad 16-3-53
Målestokk 1:500

Tegning nr 1: Eksisterende plan og snitt
+ ny kjellerplan
Tegning nr 2: Eksisterende fasader
Tegning nr 3: Fasader etter ombygging
Tegning nr 4: Situasjonsplan

S. Halvorsen.

Eksisterende fasadetegninger Mål 1:100

BYA bod: 6,2 m2. BRA bod: 5,4 m2
BYA takoverbygg inngang: 7,6 m2
BYA kjeller: 75,9 m2
BRA kjeller: 64,4 m2

AS-built. Carporten er fjernet. Oppført bod under en redusert terrasse i 1. et.	18 - 12 - 23	ØN
Ny vegg og dør i gangen i 1. etasje. Flytte carporten 2,5 m mot syd	16 - 12 - 20	ØN
Revideringen gjelder:	Dato:	Rev. av:
Eiendom: Snekkerstubbakken 18	Gnr/bnr: 1049/419	Kommune: Sarpsborg
Eiere: Ann Charlott og Harald Engh	Målestokk: 1 : 100 1 : 500	Arkiv nr. 4-19
Adresse: Strømenesåsen 5, 1735 Varteig	Antall bl. 4	Bl.nr. 2
Oppdrag: Ombygging av kjeller til leilighet med intern forbindelse	Dato: 11 - 11 - 19	Ark.: Eiere, ØN
Ø. Nordberg Byggprosjektering Bruseveien 14, 1738 Borgenhaugen Mobiltlf. 48287363. E-post: onordber@online.no		Tegn.: ØN
Denne tegningen skal ikke kopieres av andre uten godkjenning av Ø. Nordberg		