





Fasade Øst
Mål 1:100

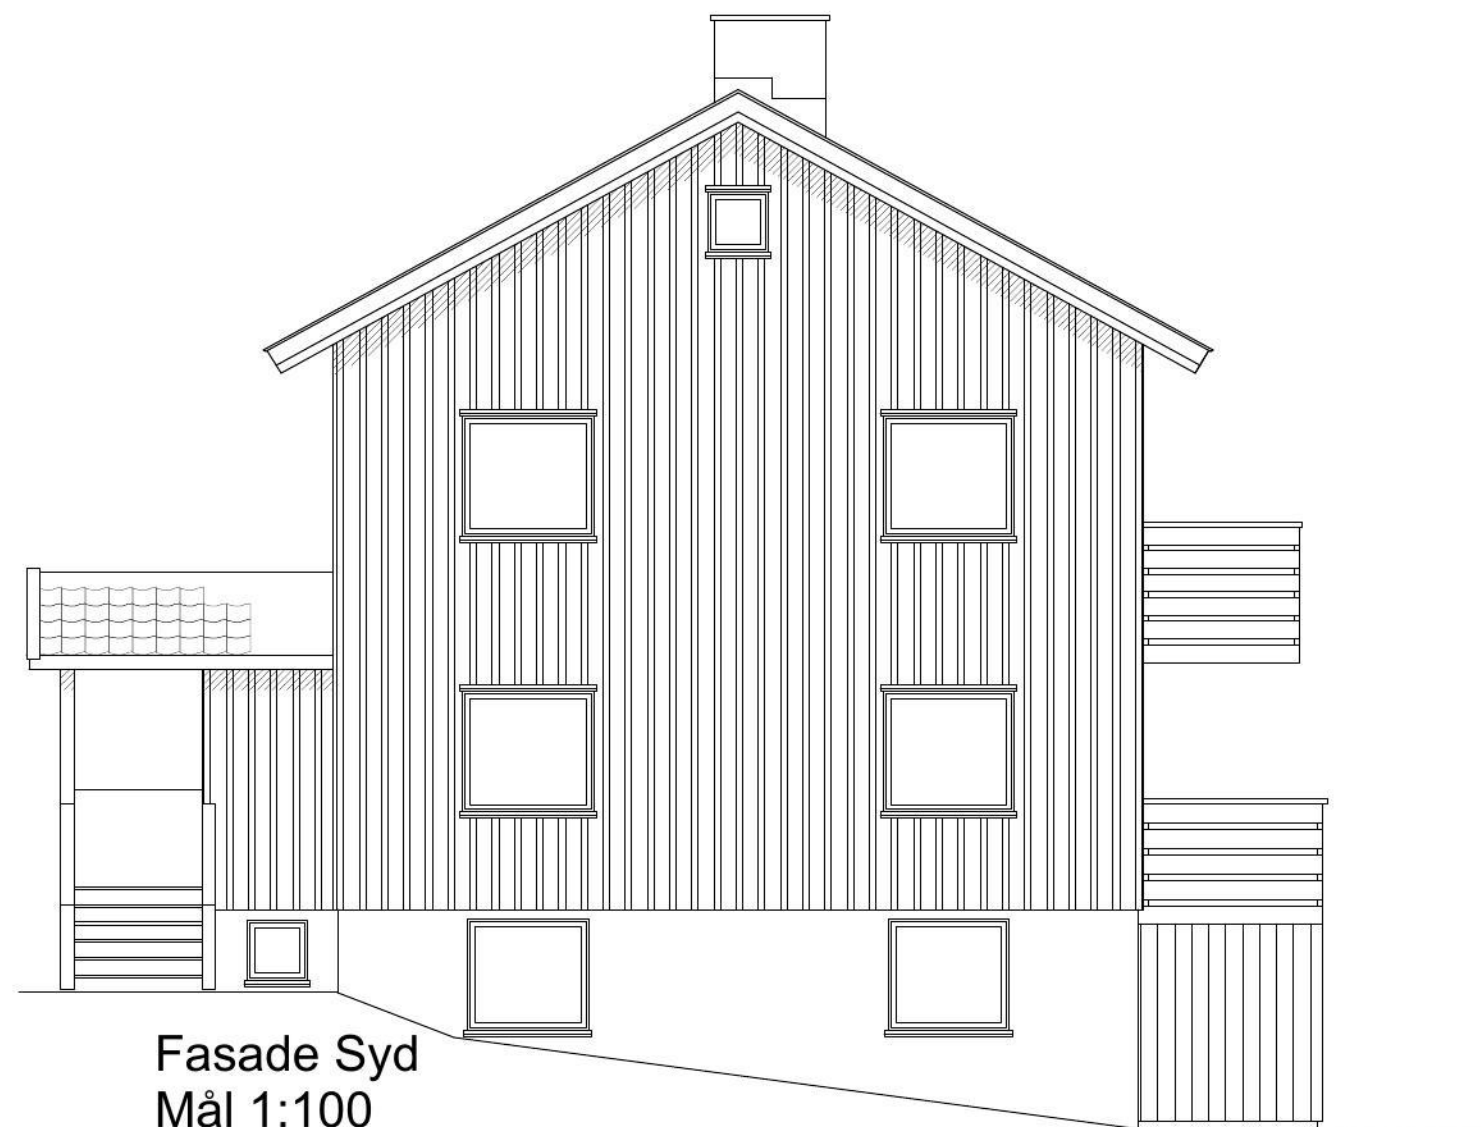

Fasade Syd
Mål 1:100

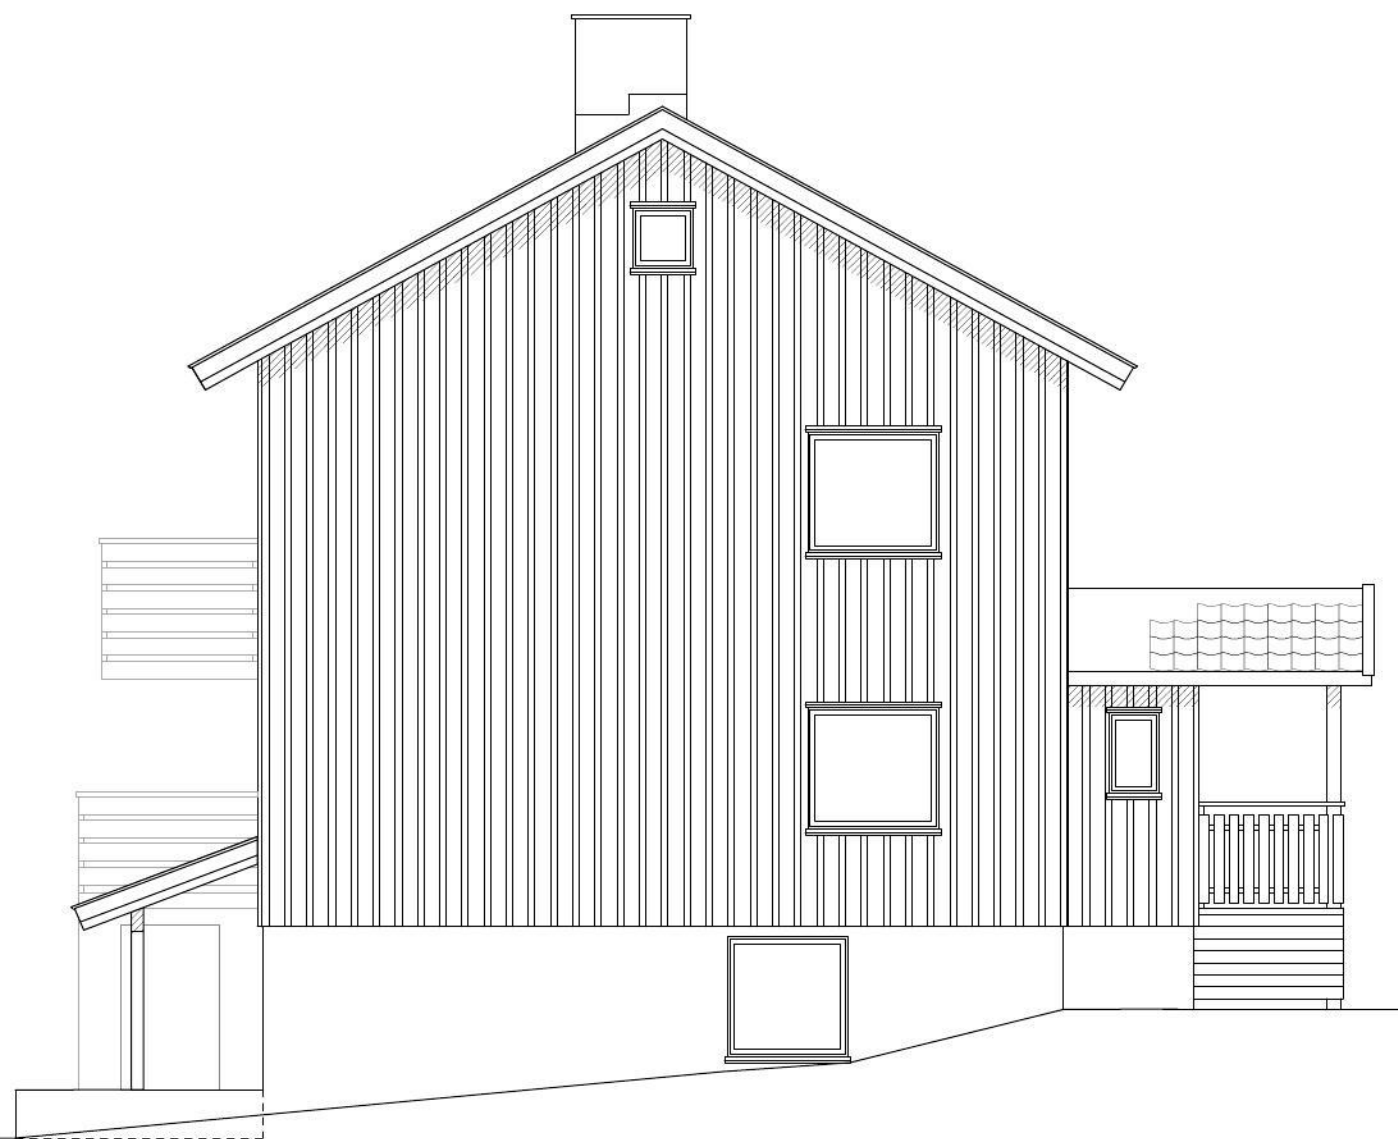

Fasade Nord
Mål 1:100

NB! Alle mål må
kontrolleres på plassen!

Tegning nr 1: Eksisterende plan og snitt
+ ny kjellerplan
Tegning nr 2: Eksisterende fasader
Tegning nr 3: Fasader etter ombygging
Tegning nr 4: Situasjonsplan

BYA bod: 6,2 m2. BRA bod: 5,4 m2
BYA takoverbygg inngang: 7,6 m2
BYA kjeller: 75,9 m2
BRA kjeller: 64,4 m2

AS-built. Carporten er fjernet. Oppført bod under en redusert terrasse i 1. et.	18 - 12 - 23	ØN
Ny vegg og dør i gangen i 1. etasje. Flytte carporten 2,5 m mot syd	16 - 12 - 20	ØN
Revideringen gjelder:	Dato:	Rev. av:
Eiendom: Snekkerstubbakken 18 Gnr/bnr: 1049/419 Kommune: Sarpsborg	Målestokk: 1 : 100 1 : 500	Arkiv nr. 4-19
Eiere: Ann Charlott og Harald Engh		
Adresse: Strømnesåsen 5, 1735 Varteig		
Oppdrag: Ombygging av kjeller til leilighet med intern forbindelse	Antall bl. 4	Bl.nr. 3
Ø. Nordberg Byggprosjektering Bruseveien 14, 1738 Borgenhaugen Mobiltlf. 48287363. E-post: onordber@online.no	Dato: 11 - 11 - 19	Ark.: Eiere, ØN
Denne tegningen skal ikke kopieres av andre uten godkjenning av Ø. Nordberg		