


P:\0217\217697-03 ARBEIDSGRÅDE\09_TEGNINGER\J51.dgn - Referanser_J51.dgn; Murer_detaljer_GV33.dgn; Tekstfelt_K28.dgn

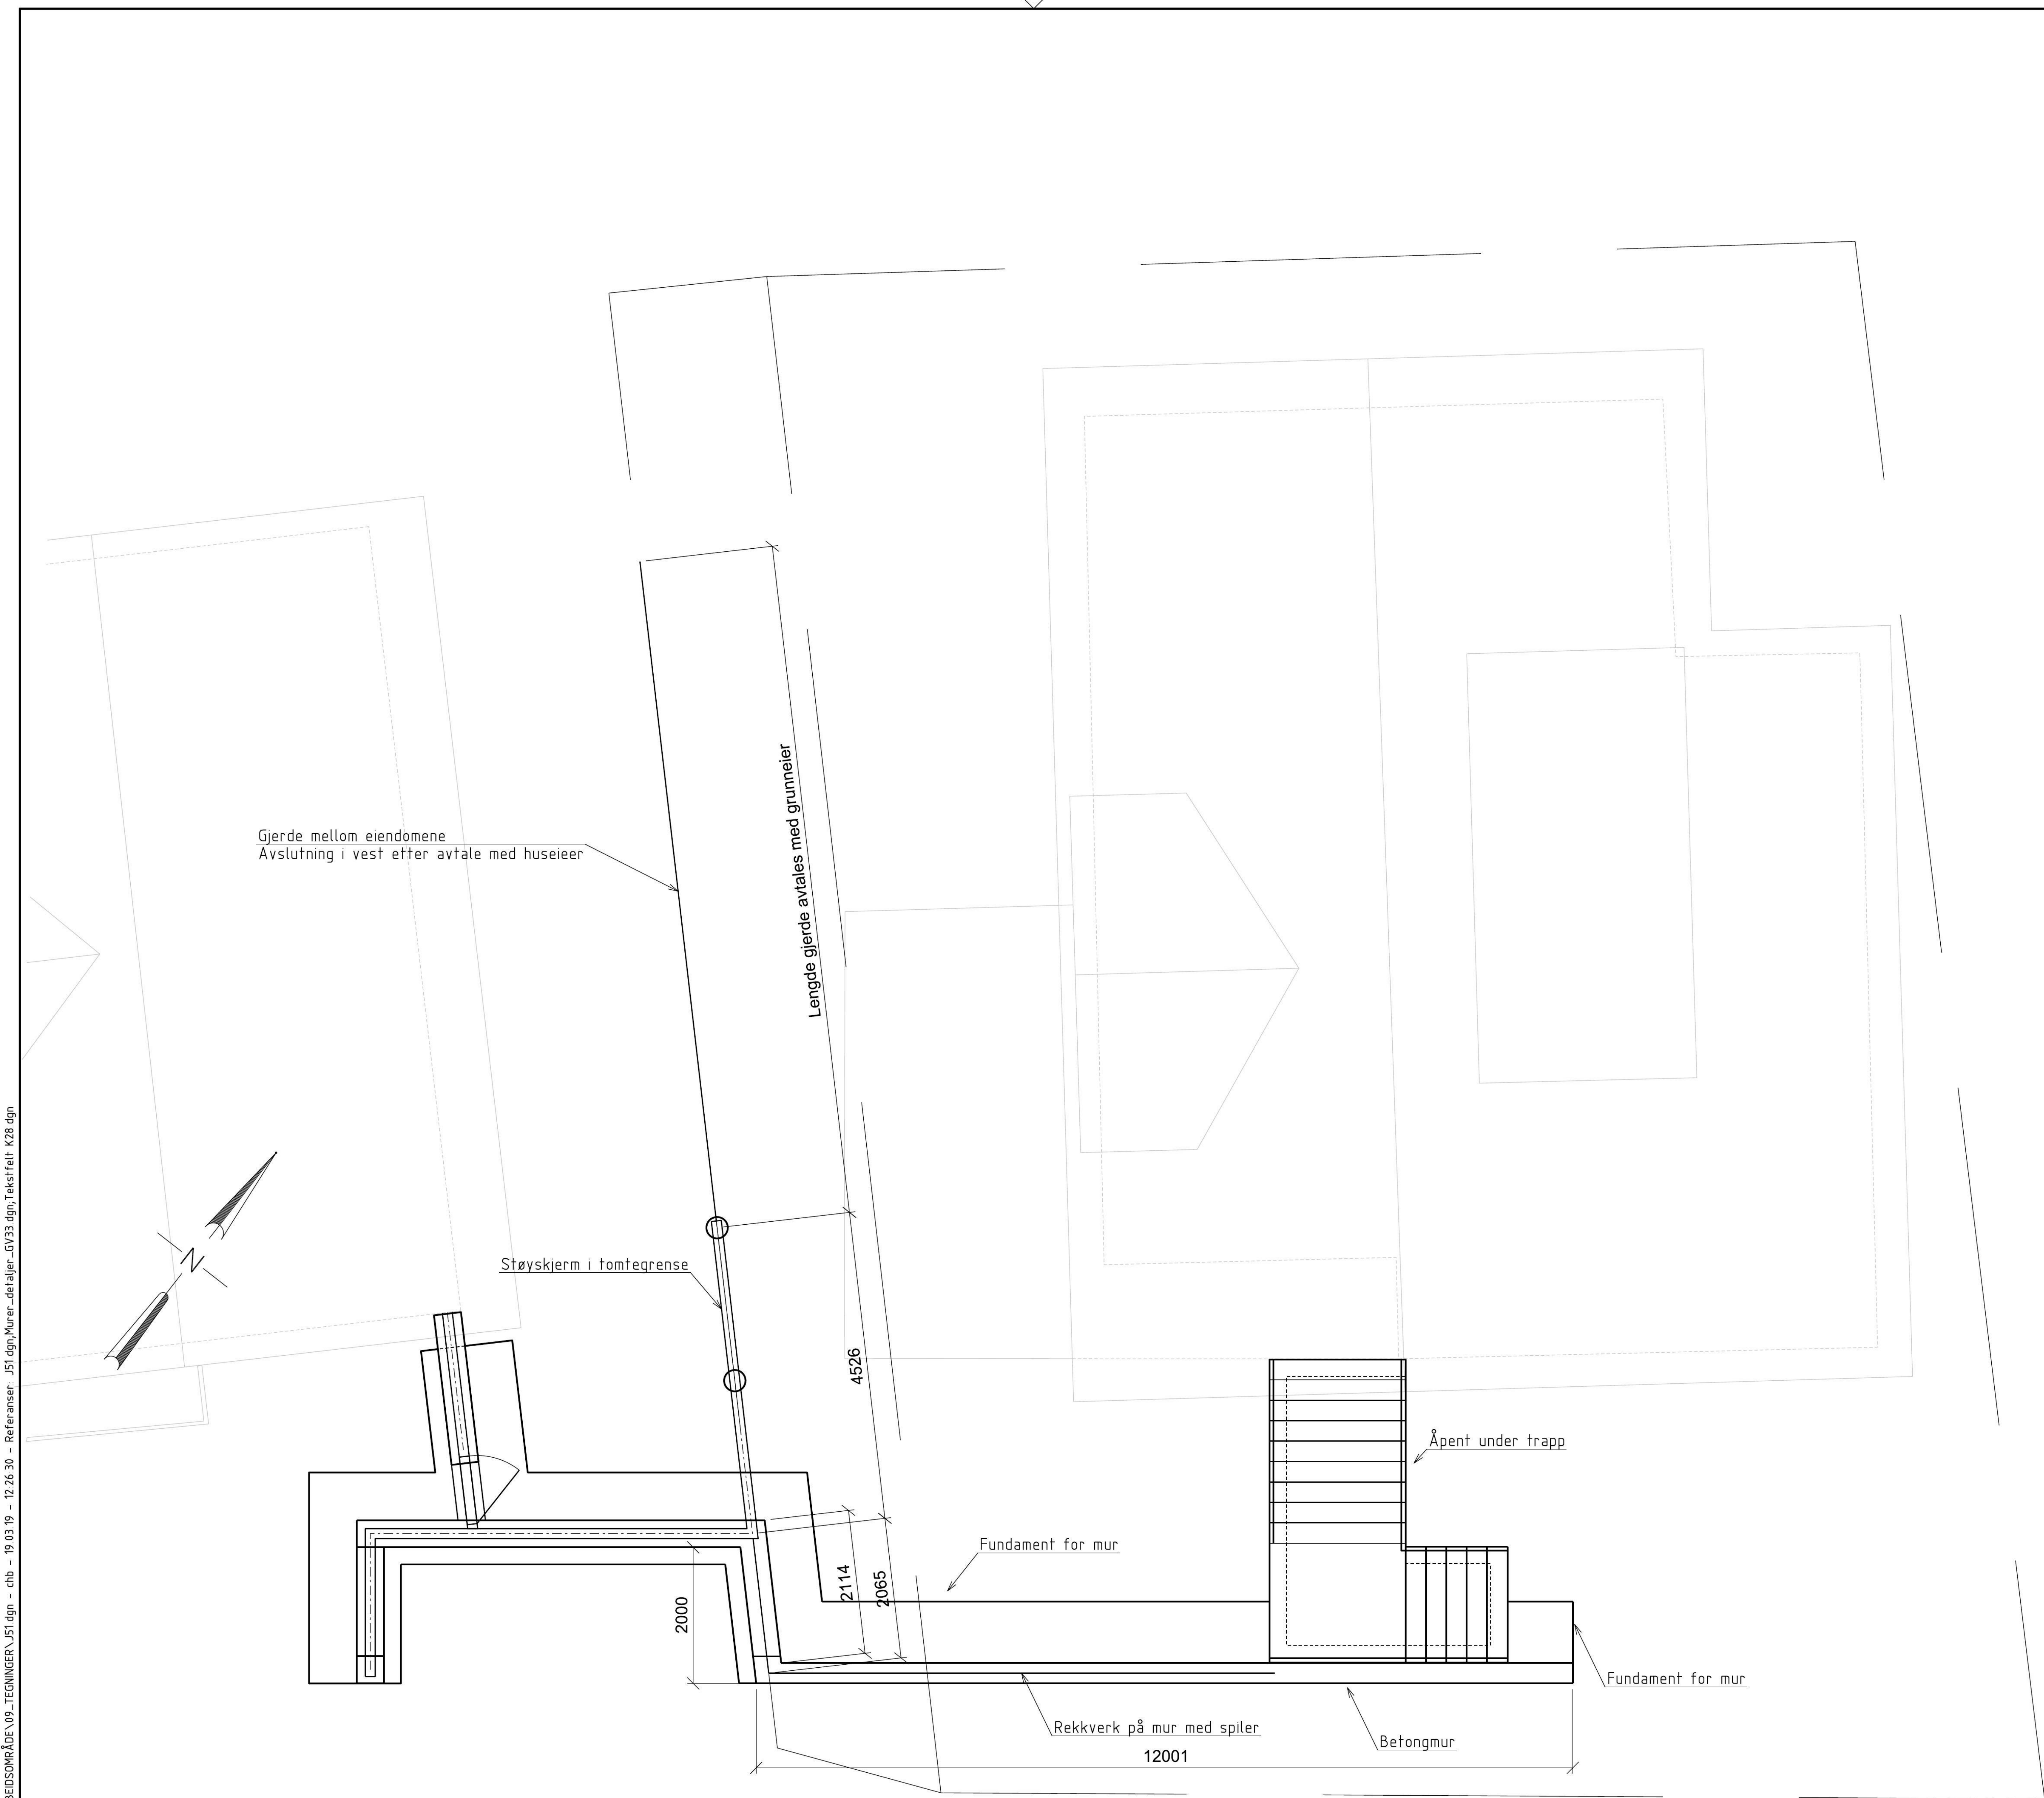

Plantegning mur og gjerde
1:50

Merknader:

- Dimensjoneringsgrunnlag:
 - Laster i henhold til Håndbok N400.
- Materialer betongmur:
 - Betong: Betongkvalitet: B45 SV-Standard
 - Bestandighetsklasse: MF40
 - Armering: Slakarmering: B500NC (NS3576-3)
 - Stålkvalitet: Profilstål: S355J2+N ihht NS-EN 10025-2, ihht prosesskode 85.11
 - Stålplater: S235J0
 - Bolter og skruer: Syrefast stål A4, kvalitet 80
- Utførelse:
 - Utførelsesklasse 2 i henhold til NS-EN 13670:2009+NA:2010
 - Overdekning: Konstruktivarmering: 75 +/- 15mm
 - Monteringsarmering: 65 +/- 5mm
 - Omfaringsskjøter: Omfaringslengde: 50 x ø
 - Maks hvert 3. armeringsjern kan skjøtes i samme snitt dersom annet ikke er angitt på tegning.
 - Synlige skarpe hjørner avfases 20 x 20mm dersom annet ikke er angitt.
- Materialer støyskjerm:
 - Stålkvalitet: Profilstål: S355J2+N ihht NS-EN 10025-2, ihht prosesskode 85.11
 - Stålplater: S235J0
 - Bolter og skruer: Syrefast stål A4, kvalitet 80
 - Treverk: Alt synlig treverk skal være royalimpregneret.
 - Betong: Ikke synlig trevirke skal være impregneret klasse AB.
 - Betongkvalitet: B30 (gjelder fundament for s
 - Bestandighetsklasse: M60
 - Slakarmering: B500NC (NS 3576-3)
- Overflatebehandling stål:
 - Stålsøyler varmforsinkets ihht prosesskode 85.342 klasse B.
 - All hulltaking og sveising må være utført før varmforsinking.
 - Innstøpte forankringsplater skal ikke varmforsinkes.
- Sveising:
 - Kvalitetsnivå B og utførelsesklasse EXC3 i henhold til NS-EN 1090-2:2008 A1:2011
- Montasje:
 - Kun skruer tillates som festemiddel i oppbygging av støyskjerm og innfestning av kledning.
 - Ved behov for tilpasning av stålsøyler på byggeplass skal eventuelle kappflater og borhull spraymales med kaldgalvanisering.

o Koordinater

Z	Som bygget	25.03.2019	chb
REV	ENDRING	DATO	SIGN.
 STAVANGER KOMMUNE Bymiljø og utbygging Plan og Anlegg		REG.PLAN	2004
		TEGNER	chb
		KONTR.	AIS
		SKALA	1:25/50
PROSJEKT: GAMLEVEIEN		KONSULENT	HB SYSTEM
OMRÅDE: HINNA		Multiconsult	NN2000
ANLEGGSTYPE: Konstruksjon		TEGNINGSNUMMER	
TEMA: Gamleveien 33 Plan mur og gjerde		PROSJEKTNUMMER	
		391476523	
		TYPE	
		J51	
		REV.	
		Z	