

Situasjonskart



Sandnes

Eiendom:

45/72

Dato:

15.10.2019

Målestokk:

1:500


Areal (teig):

754m²

Tilbygg hagestue
09.03.20
KW



UTM-32

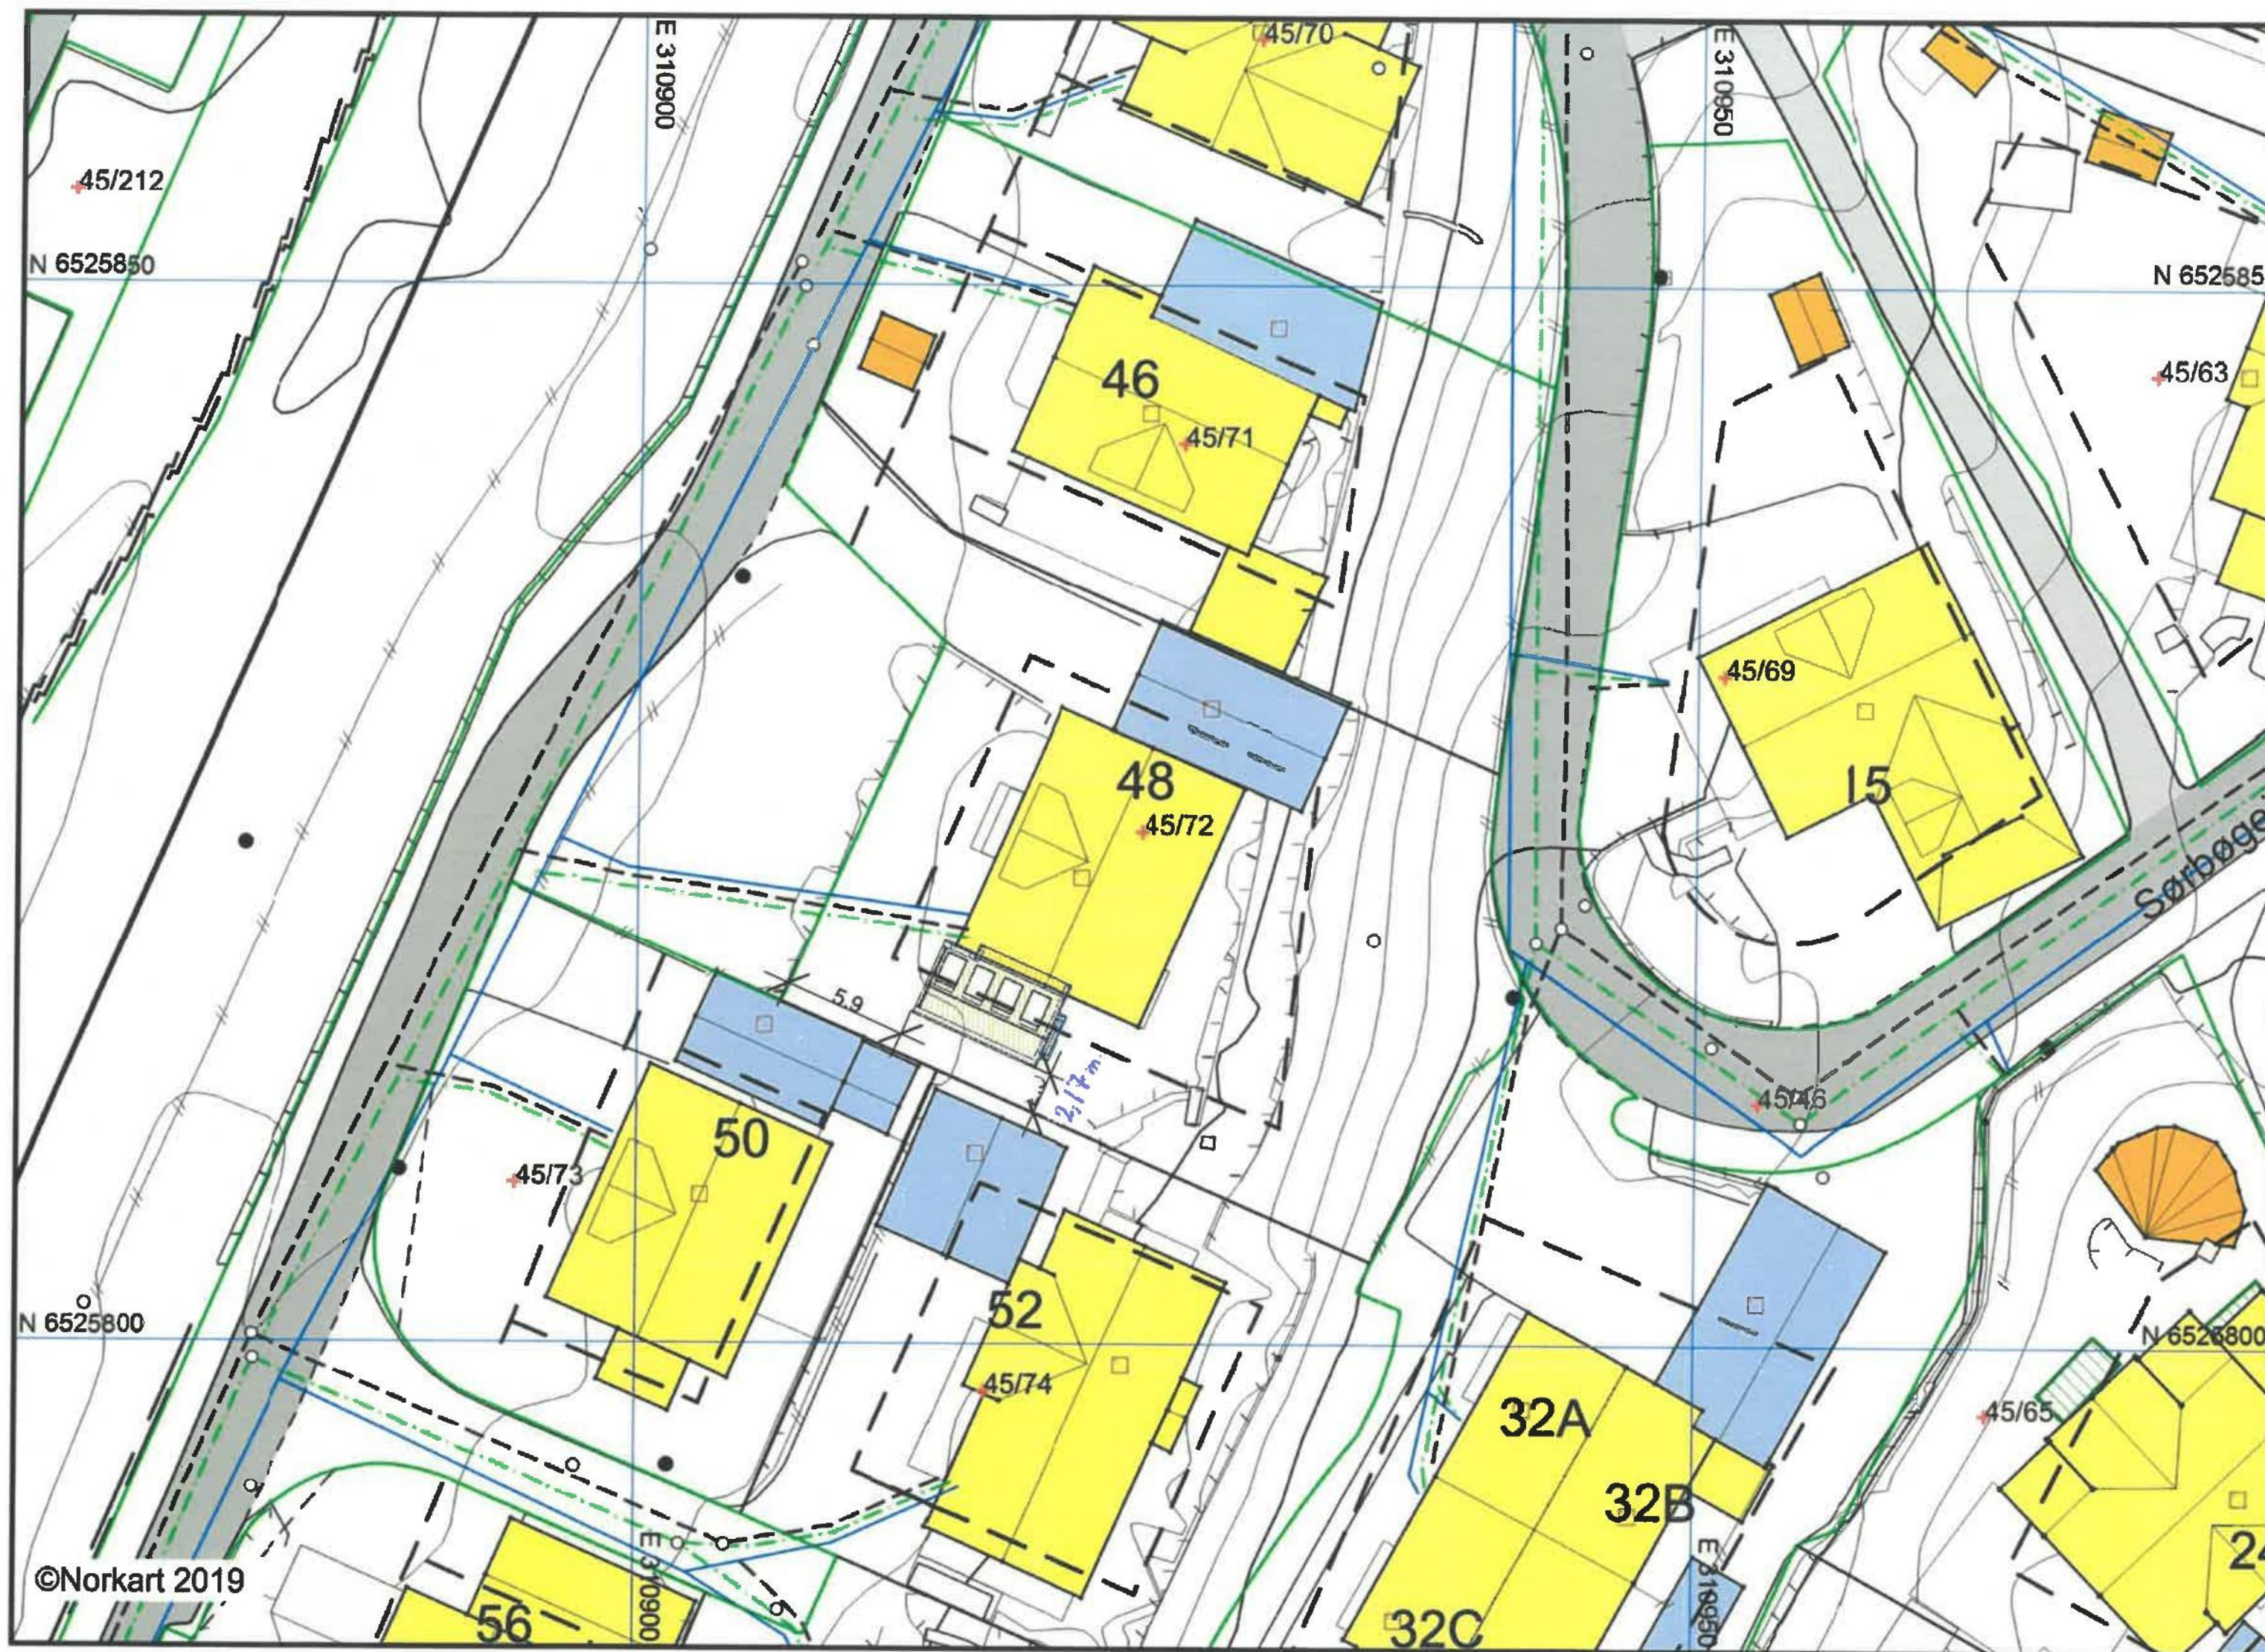


