
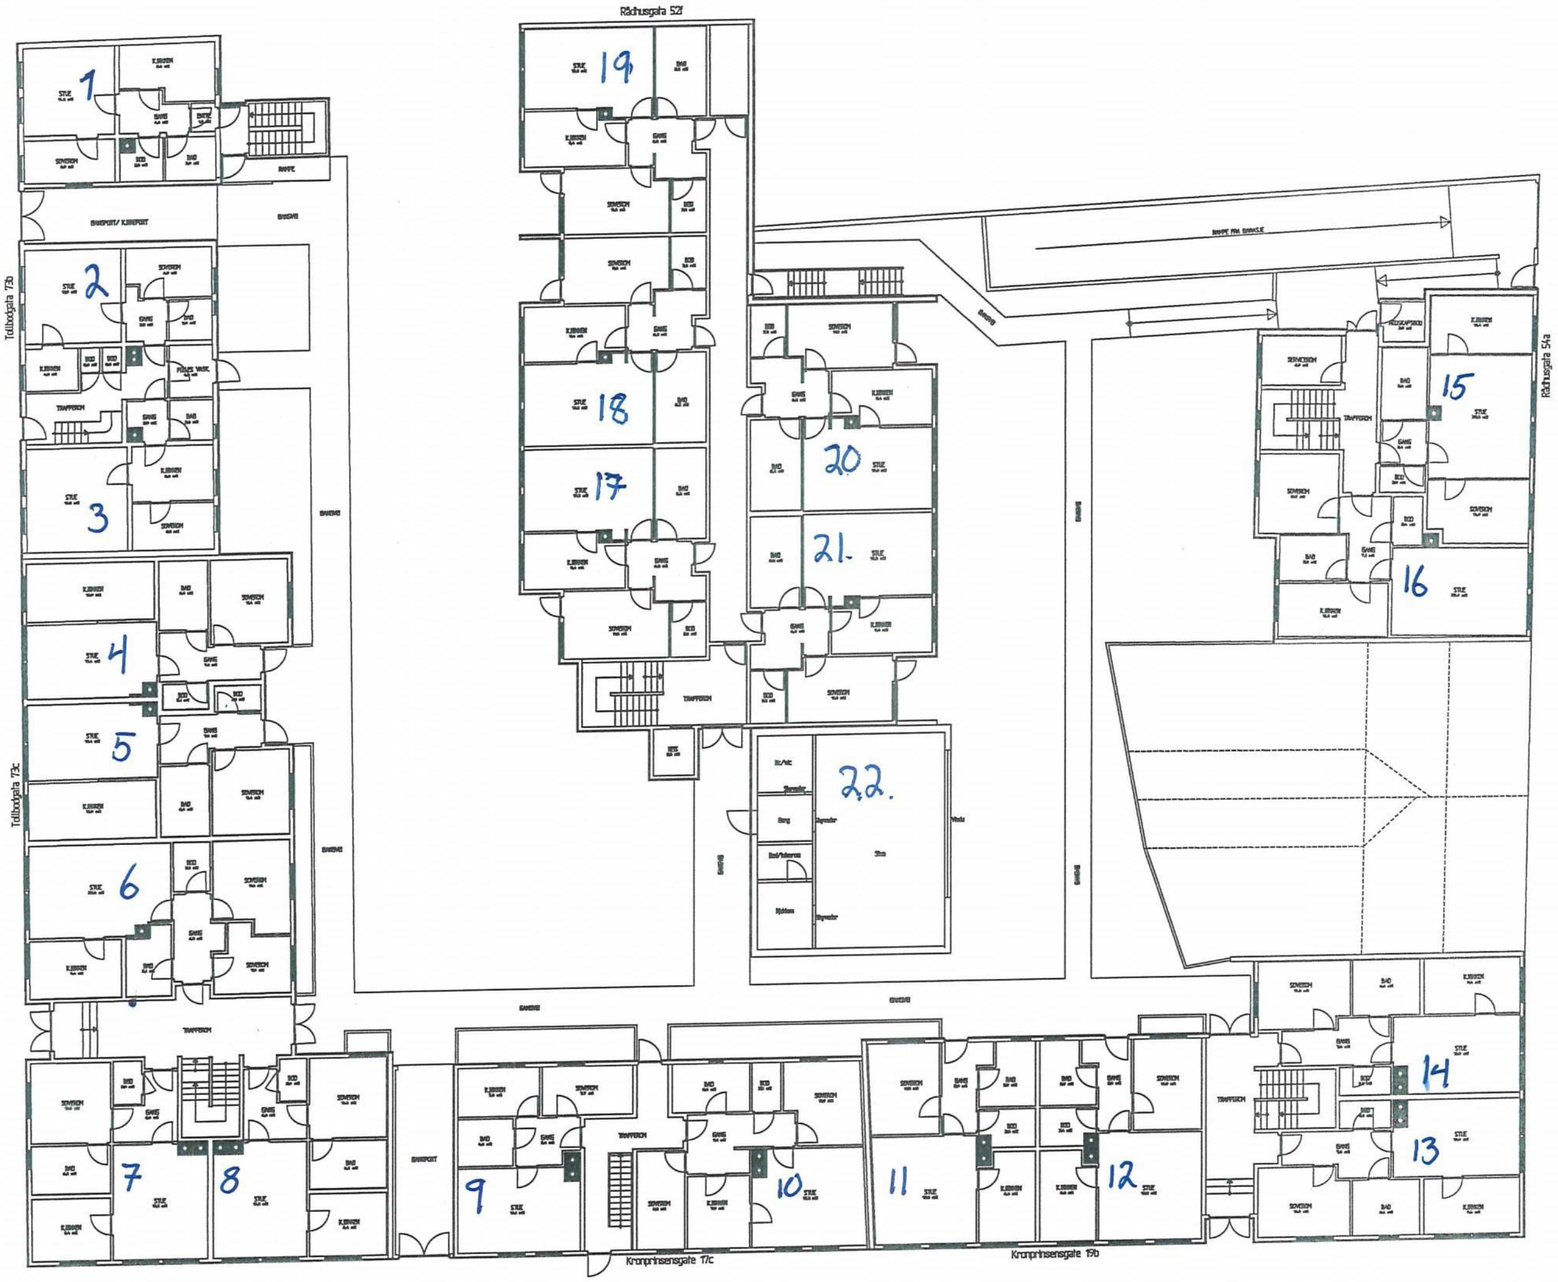


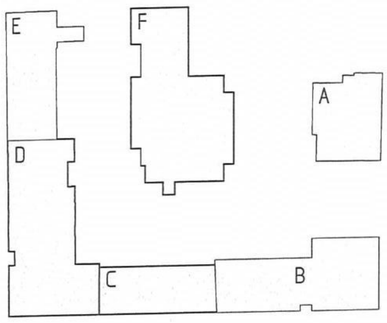

Z	SOM BYGGET	2010-01-29	AGM	OSØ	OSØ
0	DETALJPROSJEKT	2007-XX-XX	BKL	BRN	OSØ
Revisjon	Rettelse	Dato	Tegnet	Kontrollert	Godkjent

Fase

SOM BYGGET

RAMBØLL

Rambøll Norge AS - Agder/Rogaland
Henrik Wergelandsgt. 29 - 4612 Kr.sand - Tel 9942 8100 - Fax 3812 8101

KRISTIANSAND KOMMUNE

KVARTAL 35

OVERSIKTSPLAN 1. ETASJE

ARK

Oppdragsnummer: U789

Dokumentansvarlig: OSØ

Filnavn: a789p100-220-revZ.dwg

Målestokk: A3/1:250

Kompleks	Bygg	Etasje	Fag	System	Type	Løpenummer	Prosjektfase	Revisjon	Status
		01	A		20	100		Z	